

PROJETOS

UNIDADE: CENTRO DE ESPORTE E LAZER DE CARIACICA - CELC

CNPJ: 05.305.785/0012-87

RUA MANOEL FREIRE CORREIA Nº 553 – BAIRRO PARQUE GRAMADO - CARIACICA/ES

CEP.: 29.143-130

TEL.: (27) 3246-1300

1. PLANTA BAIXA 1 PAV
2. PLANTA BAIXA TERREO



ESCALA: 1/100

PAREDE - A

PROJETO DE ARQUITETURA	REVISÃO	05	DATA: ABRIL DE 2012	CORREÇÃO NOS DESENHOS
PROJETO DE ARQUITETURA	REVISÃO	04	DATA: FEVEREIRO DE 2012	ALTERAÇÃO DEVIDO A NOVA TOPOGRAFIA
PROJETO DE ARQUITETURA	REVISÃO	02	DATA: ABRIL DE 2011	INSERÇÃO BAN. FEM. E MASC. AREA ESCOVAÇÃO
PROJETO DE ARQUITETURA	REVISÃO	01	DATA: NOVEMBRO DE 2010	ALTER. AUTORIZ. E COBERT. INSERÇÃO SALAS EDUC. INF. RETIRADA XEROX, ENFERM. E PLATA.

PROJETO DE ARQUITETURA

AUTOR E RESPONSÁVEL TÉCNICO DO PROJETO:



SESC – SERVIÇO SOCIAL DO COMÉRCIO

POLYANA PANDOLFI 1/100 A1

TITOLO: PRANCHA:

PLANTA BAIXA 1º PAVIMENTO 027

ARQ ESC / 08

02/08

[illegible]



FACHADA
LATERAL
ESQUERDA

FACHADA
POSTERIOR

FACHADA
LATERAL
DIREITA

PLANTA BAIXA TÉRREO – BLOCO EDUCACIONAL

ESCALA: 1/100

FACHADA
FRONTAL

QUADRO DE ESQUADRIAS

QUADRO DE ESQUADRIAS																													
LARGURA ALTURA PEITORIL QUANT.					OBSERVAÇÕES					LARGURA ALTURA PEITORIL QUANT.					OBSERVAÇÕES					LARGURA ALTURA PEITORIL QUANT.					OBSERVAÇÕES				
JANELAS					PORTAS					BÁSICAS					PORTÕES														
J1	1,00	1,50	1,10	—	ALUMÍNIO / VIDRO – CORRER– MÁXIM. AR / 2 FOLHAS	P1	0,60	1,60	—	23	VENEZIANA EM ALUMÍNIO–ABRIR–1 FOLHA	B1	1,00	1,00	1,60	09	ALUMÍNIO E VIDRO – MÁXIM–AR	PT1	1,80	2,00	—	03	ACO ELETROFUNDIDO NA COR BRANCA – ABRIR – 2 FOLHAS						
J2	1,50	1,50	1,10	06	ALUMÍNIO / VIDRO – CORRER– MÁXIM. AR / 2 FOLHAS	P2	0,70	2,10	—	12	MADEIRA – ABRIR – 1 FOLHA	B2	1,50	1,00	1,60	—	ALUMÍNIO E VIDRO – MÁXIM–AR	PT2	2,00	1,60	—	01	ACO ELETROFUNDIDO NA COR BRANCA – ABRIR – 2 FOLHAS						
J3	2,00	1,50	1,10	13	ALUMÍNIO / VIDRO – CORRER– MÁXIM. AR / 2 FOLHAS	P3	0,90	1,60	—	06	VENEZIANA EM ALUMÍNIO–ABRIR–1 FOLHA	B3	2,00	1,00	1,60	04	ALUMÍNIO E VIDRO – MÁXIM–AR	PT3	3,00	2,60	—	—	ACO ELETROFUNDIDO NA COR BRANCA – ABRIR – 2 FOLHAS						
J4	3,00	1,50	1,10	46	ALUMÍNIO / VIDRO – CORRER / 4 FOLHAS	P4	0,90	2,10	—	39	MADEIRA – ABRIR – 1 FOLHA	B4	3,00	1,00	1,60	04	ALUMÍNIO E VIDRO – MÁXIM–AR	PT4	2,50	1,60	—	01	ACO ELETROFUNDIDO NA COR BRANCA – ABRIR – 2 FOLHAS						
J5	4,00	1,50	1,10	02	ALUMÍNIO / VIDRO – CORRER / 4 FOLHAS	P5	1,20	2,10	—	02	MADEIRA – VAI E VEM – 2 FOLHAS	B5	0,50	1,00	1,60	02	VENEZIANA EM ALUMÍNIO – FIXA	PT5	5,60	2,60	—	—	ACO ELETROFUNDIDO NA COR BRANCA – ABRIR – 2 FOLHAS						
J6	3,00	1,50	0,40	02	ALUMÍNIO / VIDRO – CORRER / 4 FOLHAS	P6	2,00	2,10	—	03	MADEIRA – PORTA EM MOLTA– 2 FOLHAS	B6	1,00	0,50	1,60	—	ALUMÍNIO E VIDRO – MÁXIM–AR	PT6	1,66	2,60	—	—	ACO ELETROFUNDIDO NA COR BRANCA – ABRIR – 1 FOLHA						
J7	3,00	1,50	0,40	02	ALUMÍNIO / VENEZIANA –CORRER / 2 FOLHAS	P7	1,00	2,10	—	—	VIDRO/FIXO – ABRIR – 1 FOLHA	B7	2,45	1,00	2,50	22	ALUMÍNIO E VIDRO–VEN. FIXA–PIVOTANTE	PT7	—	—	—	—	—						
						P8	3,00	2,00	—	02	ACO ELETROFUNDIDO – ABRIR – 2 FOLHAS	B8	1,85	0,50	2,50	02	ALUMÍNIO E VIDRO – MÁXIM–AR	VAOS											
						P9	0,90	2,60	—	02	MADEIRA – ABRIR – 1 FOLHA	B9	1,00	1,00	2,50	04	ALUMÍNIO E VIDRO – MÁXIM–AR	V1	3,50	0,90	0,90	01	ALUMÍNIO/VIDRO – CORRER / 4 FOLHAS						
						P10	0,80	2,10	—	02	MADEIRA – ABRIR–1 FOLHA							V2	1,62	1,00	1,10	—	VIDRO TEMPERADO FIXO						
						P11	0,90	1,60	—	01	MADEIRA – ABRIR–1 FOLHA	GRADIL						V3	0,69	1,00	1,10	—	VIDRO TEMPERADO PIVOTANTE						
						PA1	0,80	0,80	—	01	MADEIRA – ABRIR–1 FOLHA	G1	3,00	2,50	—	—	ACO ELETROFUNDIDO – FIXO												

NOTA:
—PAREDES NÃO COTADAS 15CM;
—DETALHAMENTO DE ESQUADRIAS SEGUE EM ANEXO;
—COTAS EM METRO;

PAREDE
PISO
TETO

PAREDE – A

- A1 EMBOÇO PAULISTA (MASSA ÚNICA – ESP=2,0cm), EMASSADOS COM MASSA ACRILICA E PINTURA LÁTEX ACRILICA FOSCA COR BRANCA. MARCA DE REFERÊNCIA: SUVINIL OU SIMILAR DE IGUAL QUALIDADE OU SUPERIOR.
- A2 EMBOÇO PAULISTA (MASSA ÚNICA – ESP=2,0cm) C/ REVEST. CERÂMICO 33,5x58cm / DIAMANTE BRANCO BR. MARCA DE REFERÊNCIA: ELIANE OU SIMILAR DE IGUAL QUALIDADE OU SUPERIOR.
- A3 EMBOÇO PAULISTA (MASSA ÚNICA – ESP=2,0cm) C/ REVEST. CERÂMICO 33,5x58cm ATÉ H=1,45m. MARCA DE REFERÊNCIA: ELIANE OU SIMILAR DE IGUAL QUALIDADE OU SUPERIOR.
- A4 CARPETE LISO 06mm HOTELARIA (PAREDE) – CARPETE 100% NYLON ANTRON 6.6/MODELO LISO – COR LILAS/ALTURA=8mm. ESPESSURA 06,0 MARCA SANTA MÔNICA OU SIMILAR QUALIDADE SUPERIOR, ATÉ H=1,00m.
- A5 EMBOÇO PAULISTA (MASSA ÚNICA – ESP=2,0cm) COM PINTURA LÁTEX ACRILICA FOSCA COR BRANCA. MARCA DE REFERÊNCIA: SUVINIL OU SIMILAR DE IGUAL QUALIDADE OU SUPERIOR.
- A6 EMBOÇO PAULISTA (MASSA ÚNICA – ESP=2cm) EMASSADOS COM MASSA ACRILICA E PINTURA LÁTEX ACRILICA FOSCA COR AREIA. MARCA DE REFERÊNCIA: SUVINIL OU SIMILAR DE IGUAL QUALIDADE OU SUPERIOR.

PISO – B

- B1 GRANILITE BRANCO COM POLIMENTO MECÂNICO, PLACAS DE 1,00 X 1,00m E JUNTAS DE DILATAÇÃO PLÁSTICA.
- B2 LAJE SEM ACABAMENTO.
- B3 CARPETE LISO 08mm HOTELARIA (PISO) – CARPETE 100% NYLON ANTRON 6.6/MODELO LISO – COR CADIZ/ALTURA=8mm. ESPESSURA: 08,0 MARCA SANTA MÔNICA OU SIMILAR DE IGUAL QUALIDADE OU SUPERIOR.
- B4 GRANITO CINZA ANDORINHA SERRADO, TÁBUELA EM GRANITO CINZA ANDORINHA POLIDO E SERRADO.
- B5 TÁBUELA DE MADEIRA DE LEI 1ª QUALIDADE MACHO/FÊMEA 15X2,0cm PARA PISO, REFERÊNCIA ANJELIM PEDRA.

TETO – C

- C1 EMBOÇO PAULISTA (MASSA ÚNICA – ESP=2,0cm) COM PINTURA ACRILICA FOSCA COR BRANCA. MARCA DE REFERÊNCIA: SUVINIL OU SIMILAR DE IGUAL QUALIDADE OU SUPERIOR.
- C2 FORRO EM PVC LISO.
- C3 FORRO EM GESSO COM ACABAMENTO LISO.
- C4 EMBOÇO PAULISTA (MASSA ÚNICA – ESP=2,0cm), EMASSADOS COM MASSA ACRILICA E PINTURA LÁTEX ACRILICA FOSCA COR BRANCA. MARCA DE REFERÊNCIA: SUVINIL OU SIMILAR DE IGUAL QUALIDADE OU SUPERIOR.

PROJETO DE ARQUITETURA	REVISÃO	05	DATA: ABRIL DE 2012	CORREÇÃO NOS DESENHOS
PROJETO DE ARQUITETURA	REVISÃO	04	DATA: FEVEREIRO DE 2012	ALTERAÇÃO DEVIDO A NOVA TOPOGRAFIA
PROJETO DE ARQUITETURA	REVISÃO	03	DATA: JULHO DE 2011	RETIRADA HACHURAS PISO ÁREAS MOLHADAS (Prefeitura Municipal de Carliacoca)
PROJETO DE ARQUITETURA	REVISÃO	02	DATA: ABRIL DE 2011	INSERÇÃO BAN. FEM. E MASC. ÁREA ESCOVAÇÃO, ALTER. AUDITÓRIO E COBERT. INSERÇÃO SALAS EDUC. INF. RETIRADA XEROX, ENFERM. E PORTARIA.
PROJETO DE ARQUITETURA	REVISÃO	01	DATA: NOVEMBRO DE 2010	

SESC – SERVIÇO SOCIAL DO COMÉRCIO
ADMINISTRAÇÃO REGIONAL DO ESTADO DO ESPÍRITO SANTO
Centro de Esporte e Lazer de Carliacoca

PROJETO DE ARQUITETURA

LOCAL: RUA MANOEL FREIRE CORREIA
MUNICÍPIO: CARIACICA
ESTADO: ESPÍRITO SANTO

AUTOR E RESPONSÁVEL TÉCNICO DO PROJETO:

ANTÔNIO CHALHUB
Arquiteto e Urbanista – CREA/ES 33703-4

PROPRIETÁRIO:

AGOSTO/2010

EDIFICAÇÃO: SESC – SERVIÇO SOCIAL DO COMÉRCIO

EDIFICAÇÃO: DANIEL FADLALAH

ESCALA: 1/100

PRIMEIRA: A1

TÍTULO: BLOCO EDUCACIONAL

PLANTA BAIXA TÉRREO

ARQ ESC

01/08

PROJETOS


UNIDADE: CENTRO DE ATIVIDADES DE ARACRUZ – CAA

CNPJ: 05.305.785/0011-04


RUA PROFESSOR LOBO Nº 650 – BAIRRO CENTRO - ARACRUZ/ES

CEP.: 29.190-062 - TEL.: (27) 3256-4256

1. PLANTA BAIXA 1 PAV
2. PLANTA BAIXA TERREO

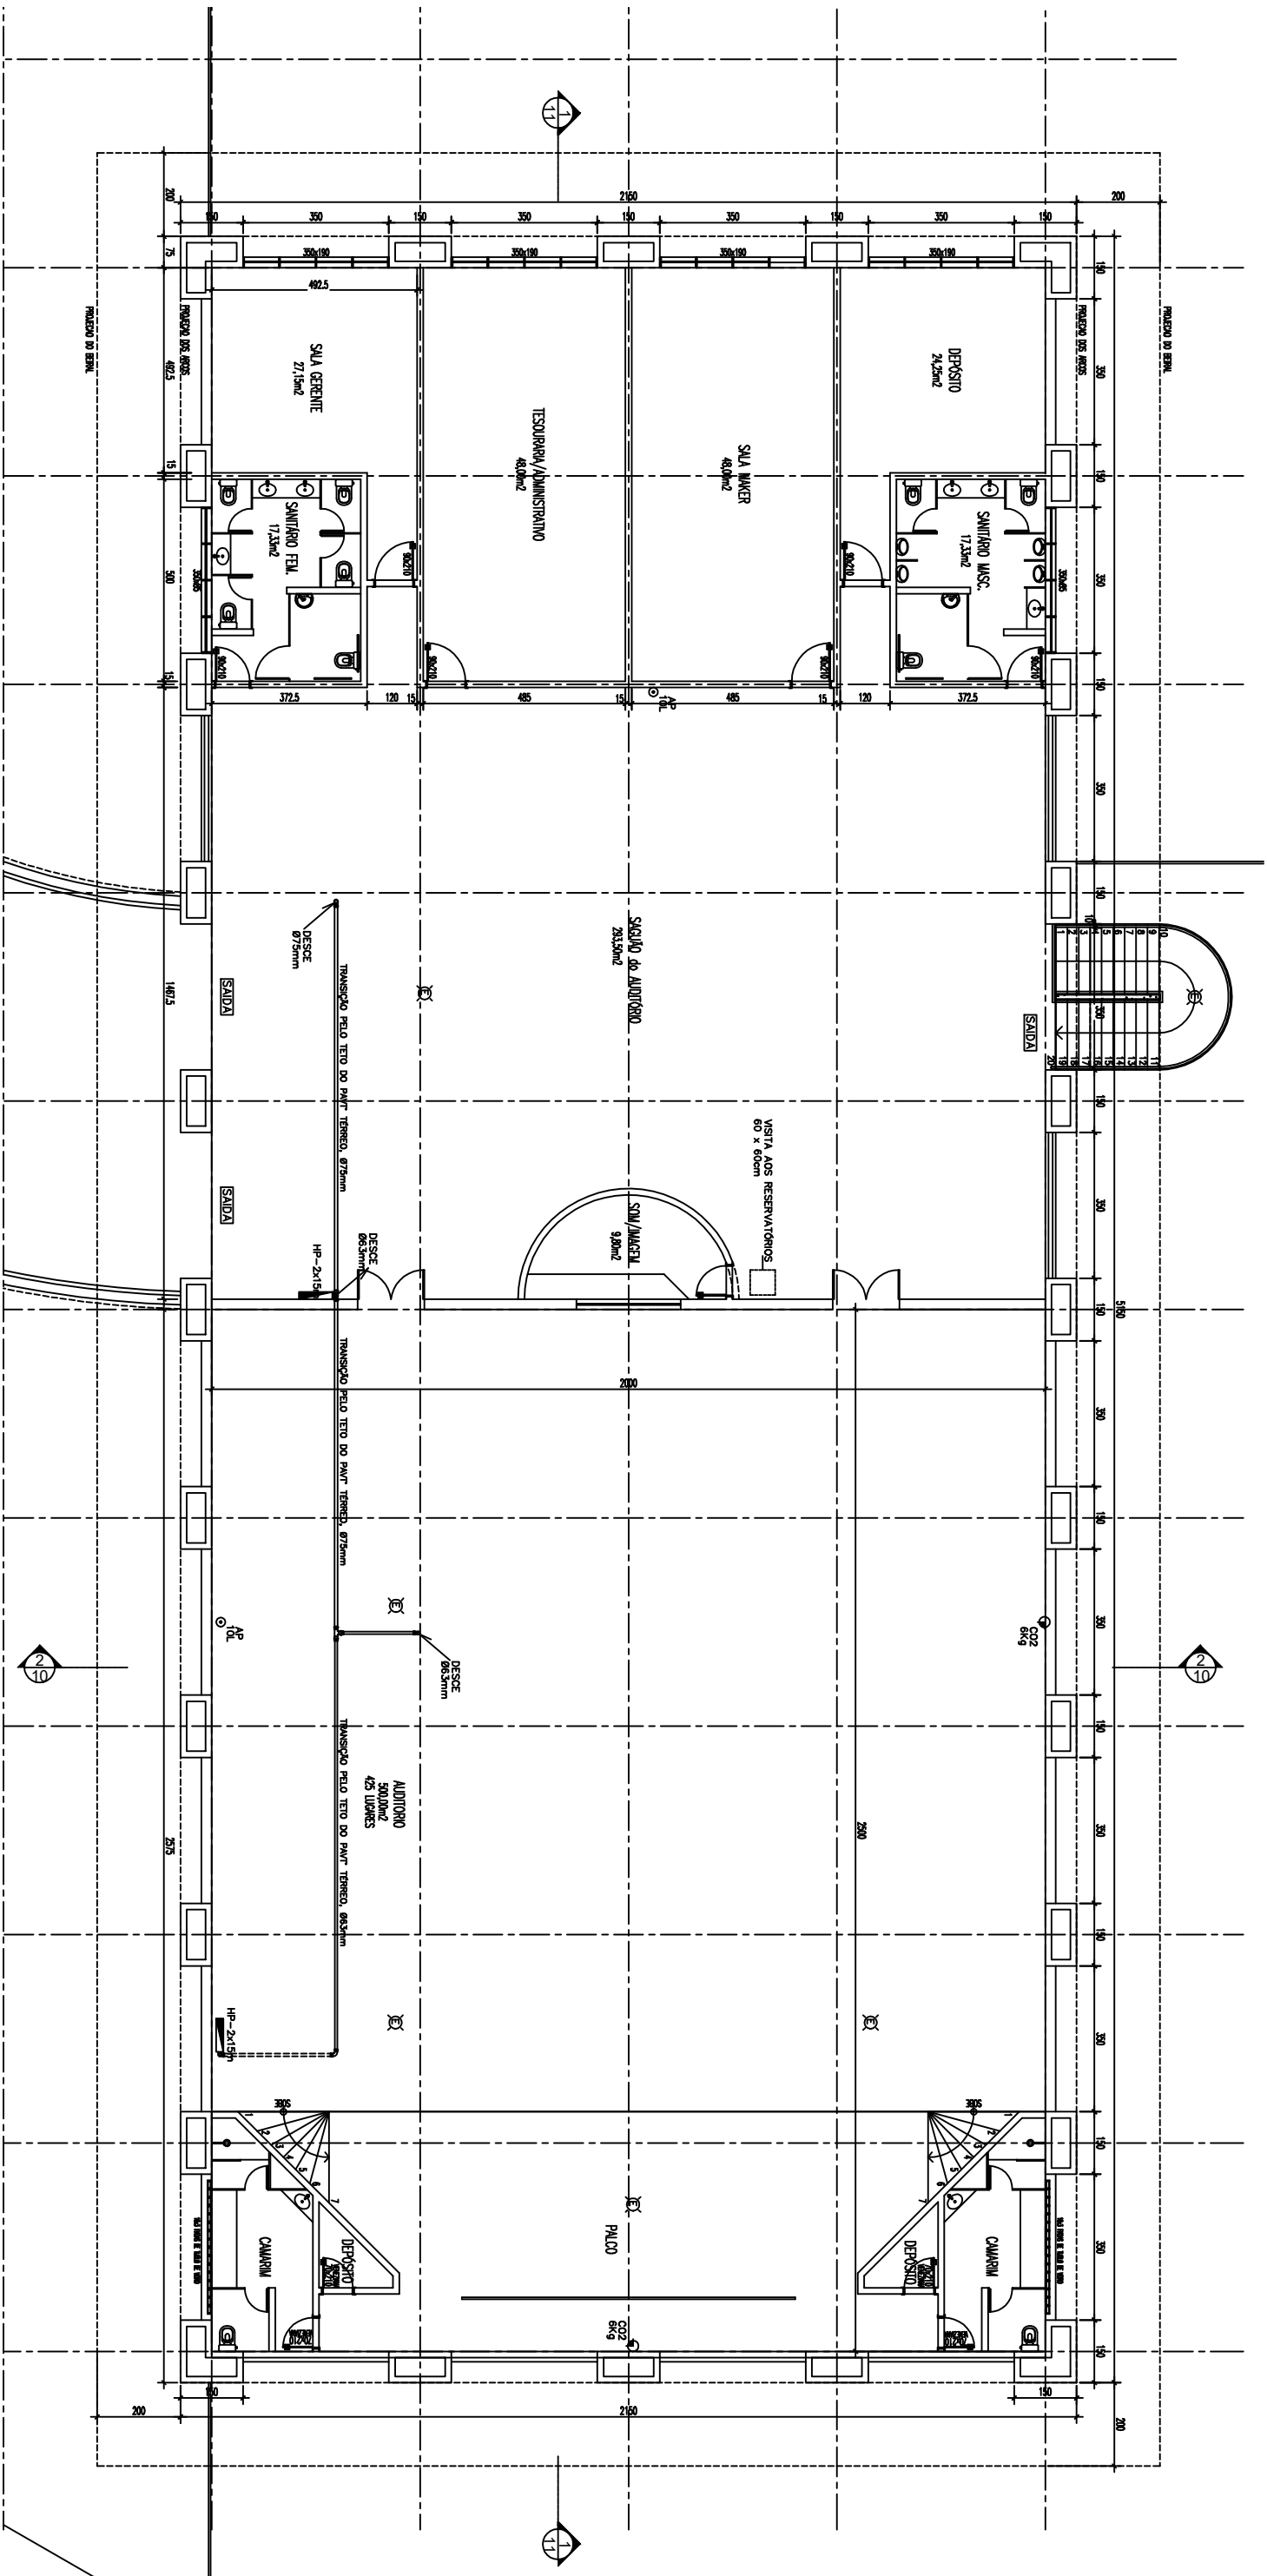

BLOCO II ESCOLA / AUDITÓRIO
PLANTA PAVIMENTO SUPERIOR
ÁREA - 1.059,00 m²
ESCALA 1/75

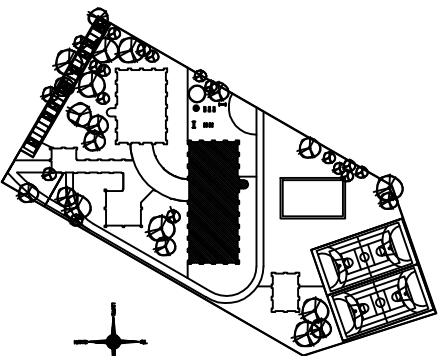

SESC – Serviço Social do Comércio –
medeiros & soares
arquitetura e estrutura
PROJETO EXECUTIVO DE ARQUITETURA
CENTRO DE ATIVIDADES DO SESC – ARA
projeto de arquitetura

PROJETO DE ARQUITETURA	PROJETO DE ARQUITETURA
ENIO DE MEDEIROS MARQUES	ENIO DE MEDEIROS MARQUES
MARIA LUIZA DE SOUZA SOARES	MARIA LUIZA DE SOUZA SOARES
SESC – SERVIÇO SOCIAL DO COMÉRCIO	SESC – SERVIÇO SOCIAL DO COMÉRCIO
ENIO DE MEDEIROS MARQUES	ENIO DE MEDEIROS MARQUES
CENTRO – ARQUITETURA	CENTRO – ARQUITETURA
PLANTA BLOCO II – PAVIMENTO SUPERIOR	PLANTA BLOCO II – PAVIMENTO SUPERIOR
07/12	07/12

PROJETOS

UNIDADE: CENTRO DE ATIVIDADES DE CACHOEIRO DE ITAPEMIRIM – CACI


CNPJ: 05.305.785/0008-09

RUA JOANNA PAYER, Nº 01/101 – BAIRRO AEROPORTO - CACHOEIRO DE ITAPEMIRIM/ES

CEP.: 29.314-106


TEL.: (28) 3522-9555

1. PLANTA BAIXA 1 PAV
2. PLANTA BAIXA TERREO

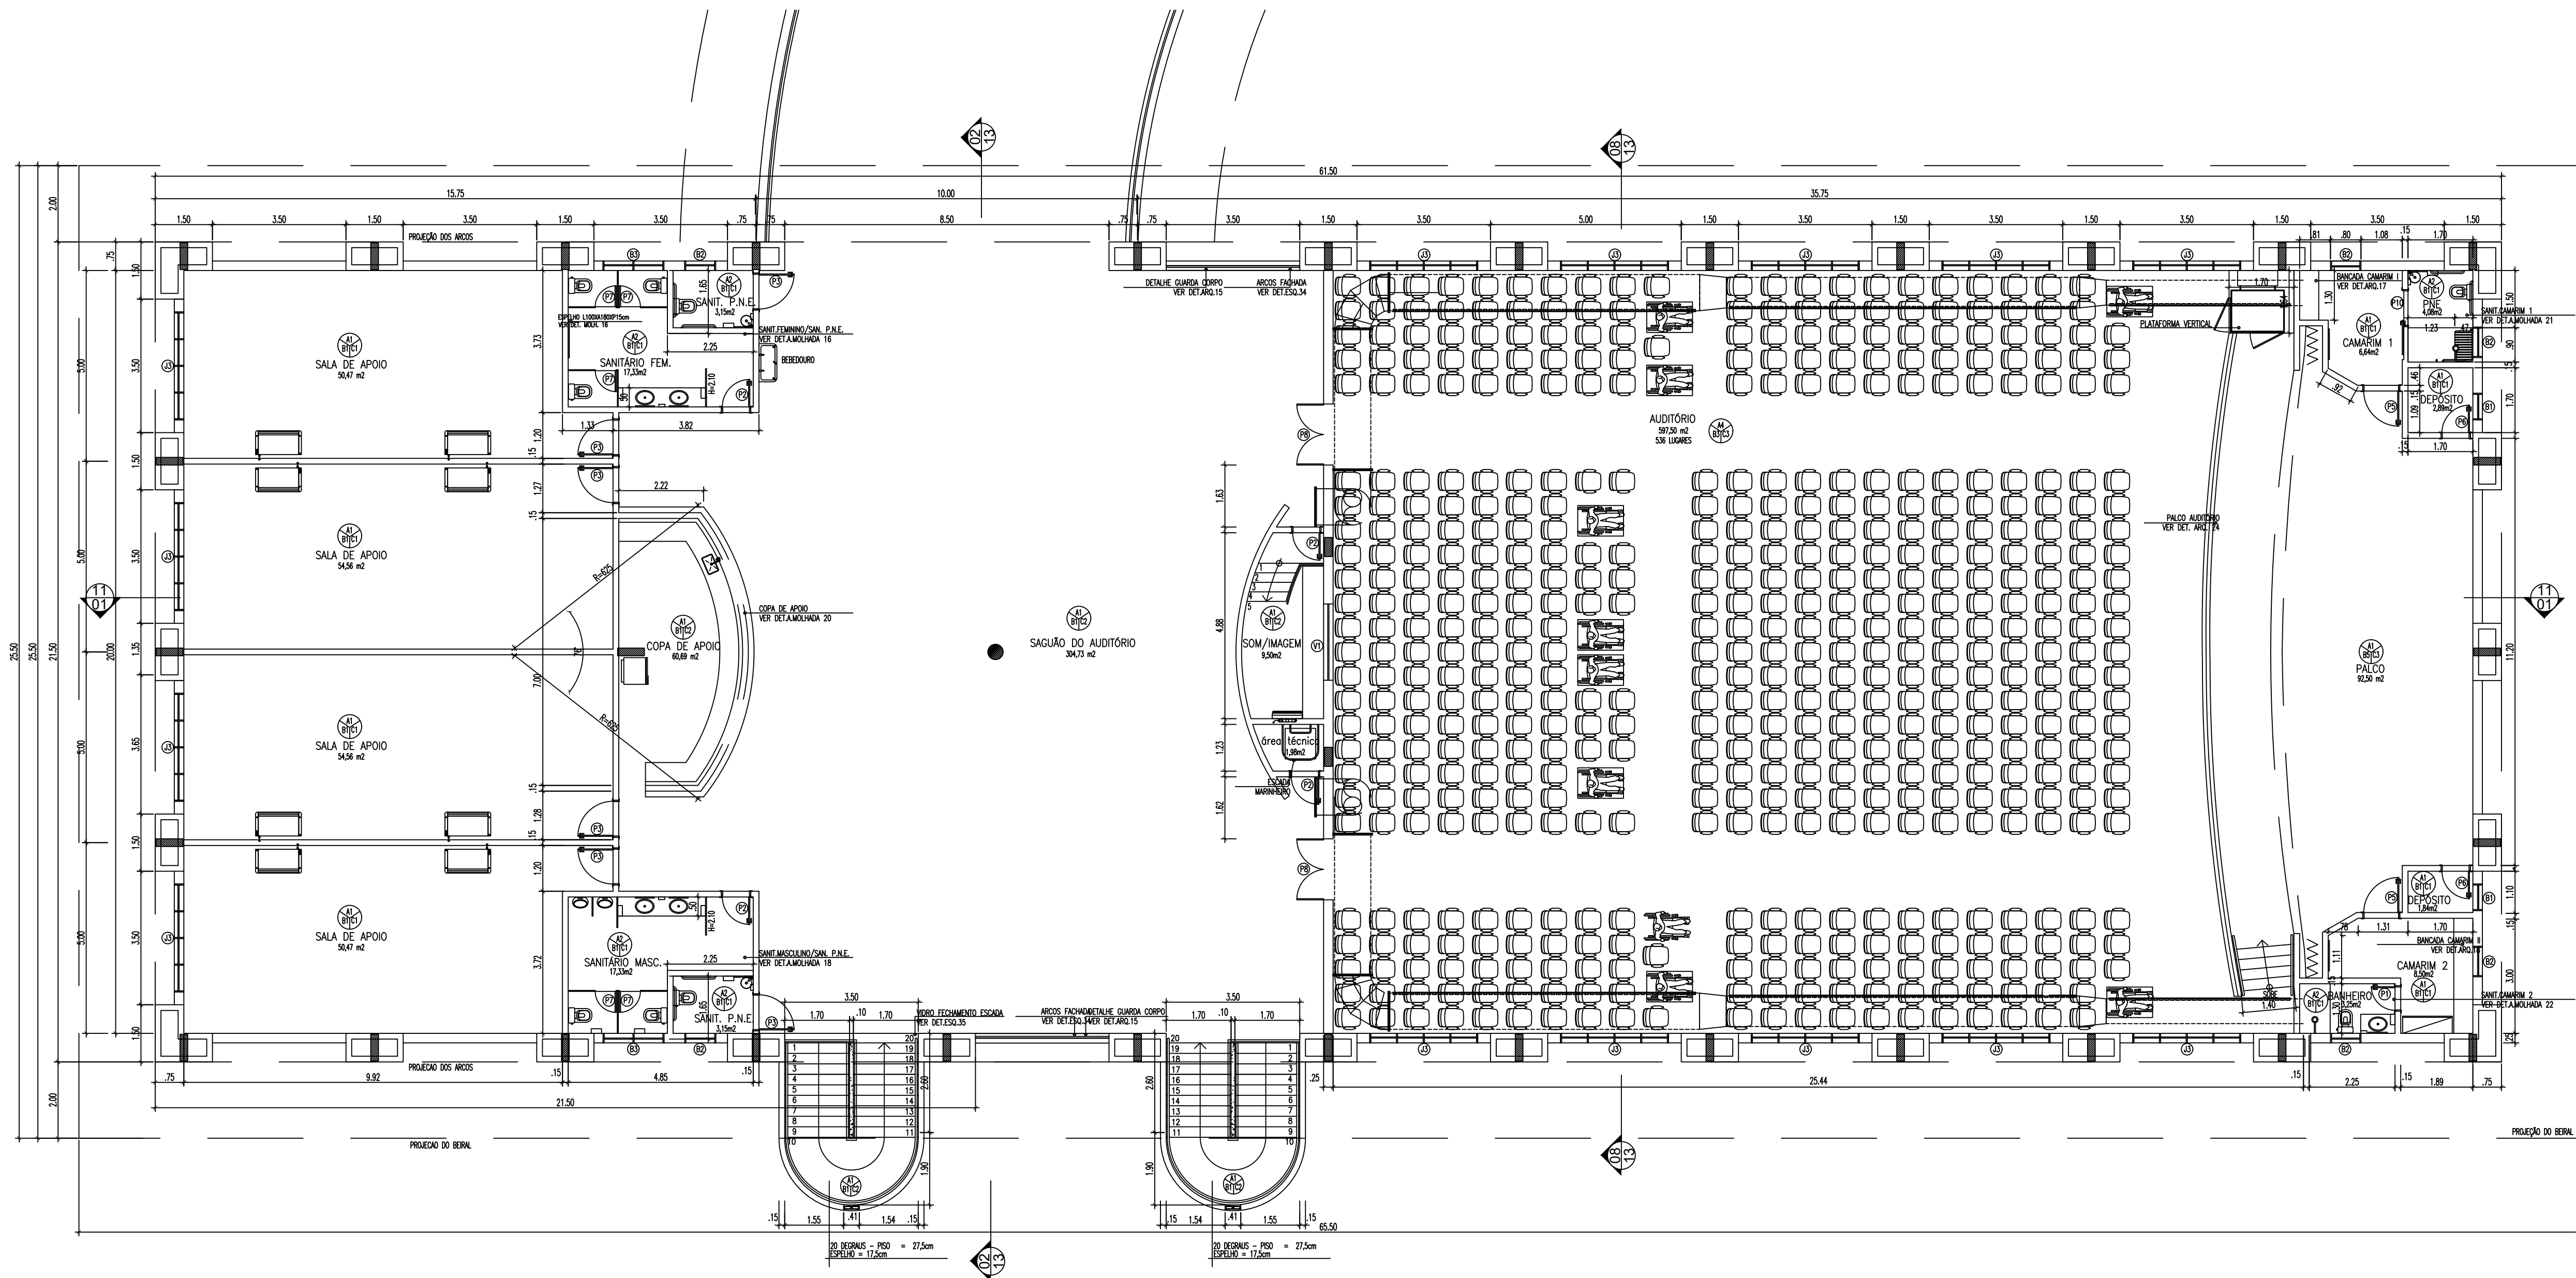


BLOCO II – AUDITÓRIO/ESCOLA
ÁREA CONSTRUÍDA – 1.294,15m²
ESCALA 1/100

QUADRO DE ESQUADRIAS																			
LARGURA ALTURA PEITORIL QUANT.					OBSERVAÇÕES					LARGURA ALTURA PEITORIL QUANT.					OBSERVAÇÕES				
JANELAS					PORTAS					PORTÕES					VIDROS				
J1	3,20	1,70	1,10	23	PVC COR LOURO FRELÓ/CORRER	P1	0,60	2,10	—	6	ABRIR 1 FOLHA/ MADEIRA ANGELIM PEDRA	PT1	1,70	1,80	—	02	AÇO ELETROFUNDIDO NA COR BRANCA – ABRIR – 2 FOLHAS		
J2	3,00	1,70	1,10	03	PVC COR LOURO FRELÓ/CORRER	P2	0,70	2,10	—	19	ABRIR 1 FOLHA/ MADEIRA ANGELIM PEDRA	PT2	2,00	1,80	—	02	AÇO ELETROFUNDIDO NA COR BRANCA – ABRIR – 2 FOLHAS		
J3	2,80	1,55	1,10	14	PVC COR LOURO FRELÓ/CORRER	P3	0,90	2,10	—	56	ABRIR 1 FOLHA/ MADEIRA ANGELIM PEDRA	PT3	2,40	1,80	—	02	AÇO ELETROFUNDIDO NA COR BRANCA – ABRIR – 2 FOLHAS		
J4	1,60	1,70	1,10	11	PVC COR LOURO FRELÓ/CORRER	P4	0,90	2,10	—	8	ABRIR 1 FOLHA/ MADEIRA ANGELIM PEDRA C/ VISOR VIDRO								
BÁSULAS																			
B1	0,70	0,85	1,95	02	PVC COR LOURO FRELÓ/VIDRO C/VENEZIANA	P5	0,90	2,10	—	2	ABRIR 1 FOLHA/ MADEIRA ANGELIM PEDRA C/ VENEZIANA								
B2	0,80	0,85	1,95	10	PVC COR LOURO FRELÓ/VIDRO C/VENEZIANA	P6	0,70	2,10	—	2	ABRIR 1 FOLHA/ MADEIRA ANGELIM PEDRA C/ VENEZIANA								
B3	1,60	0,85	1,95	12	PVC COR LOURO FRELÓ/VIDRO C/VENEZIANA	P7	0,55	1,80	—	27	ABRIR 1 FOLHA/ VENEZIANA DE ALUMÍNIO	V1	2,00	0,50	0,95	01	ALUMÍNIO/ VIDRO – CORRER / 4 FOLHAS		
B4	2,00	0,85	1,95	02	PVC COR LOURO FRELÓ/VIDRO C/VENEZIANA	P8	1,60	2,40	—	02	ABRIR 2 FOLHAS/ MADEIRA ANGELIM PEDRA	V2	2,48	1,05	1,10	—	VIDRO TEMPERADO FIXO		
B5	6,40	0,85	1,95	10	PVC COR LOURO FRELÓ/VIDRO C/VENEZIANA	P9	1,60	2,80	—	01	ABRIR 2 FOLHAS/ VIDRO TEMPERADO INCOLOR	V3	3,27	1,05	1,10	—	VIDRO TEMPERADO PIVOTANTE		
B6	4,00	0,40	2,45	02	PVC COR LOURO FRELÓ/VENEZIANA	P10	0,90	2,10	—	01	CORRER 1 FOLHA/ MADEIRA ANGELIM PEDRA								

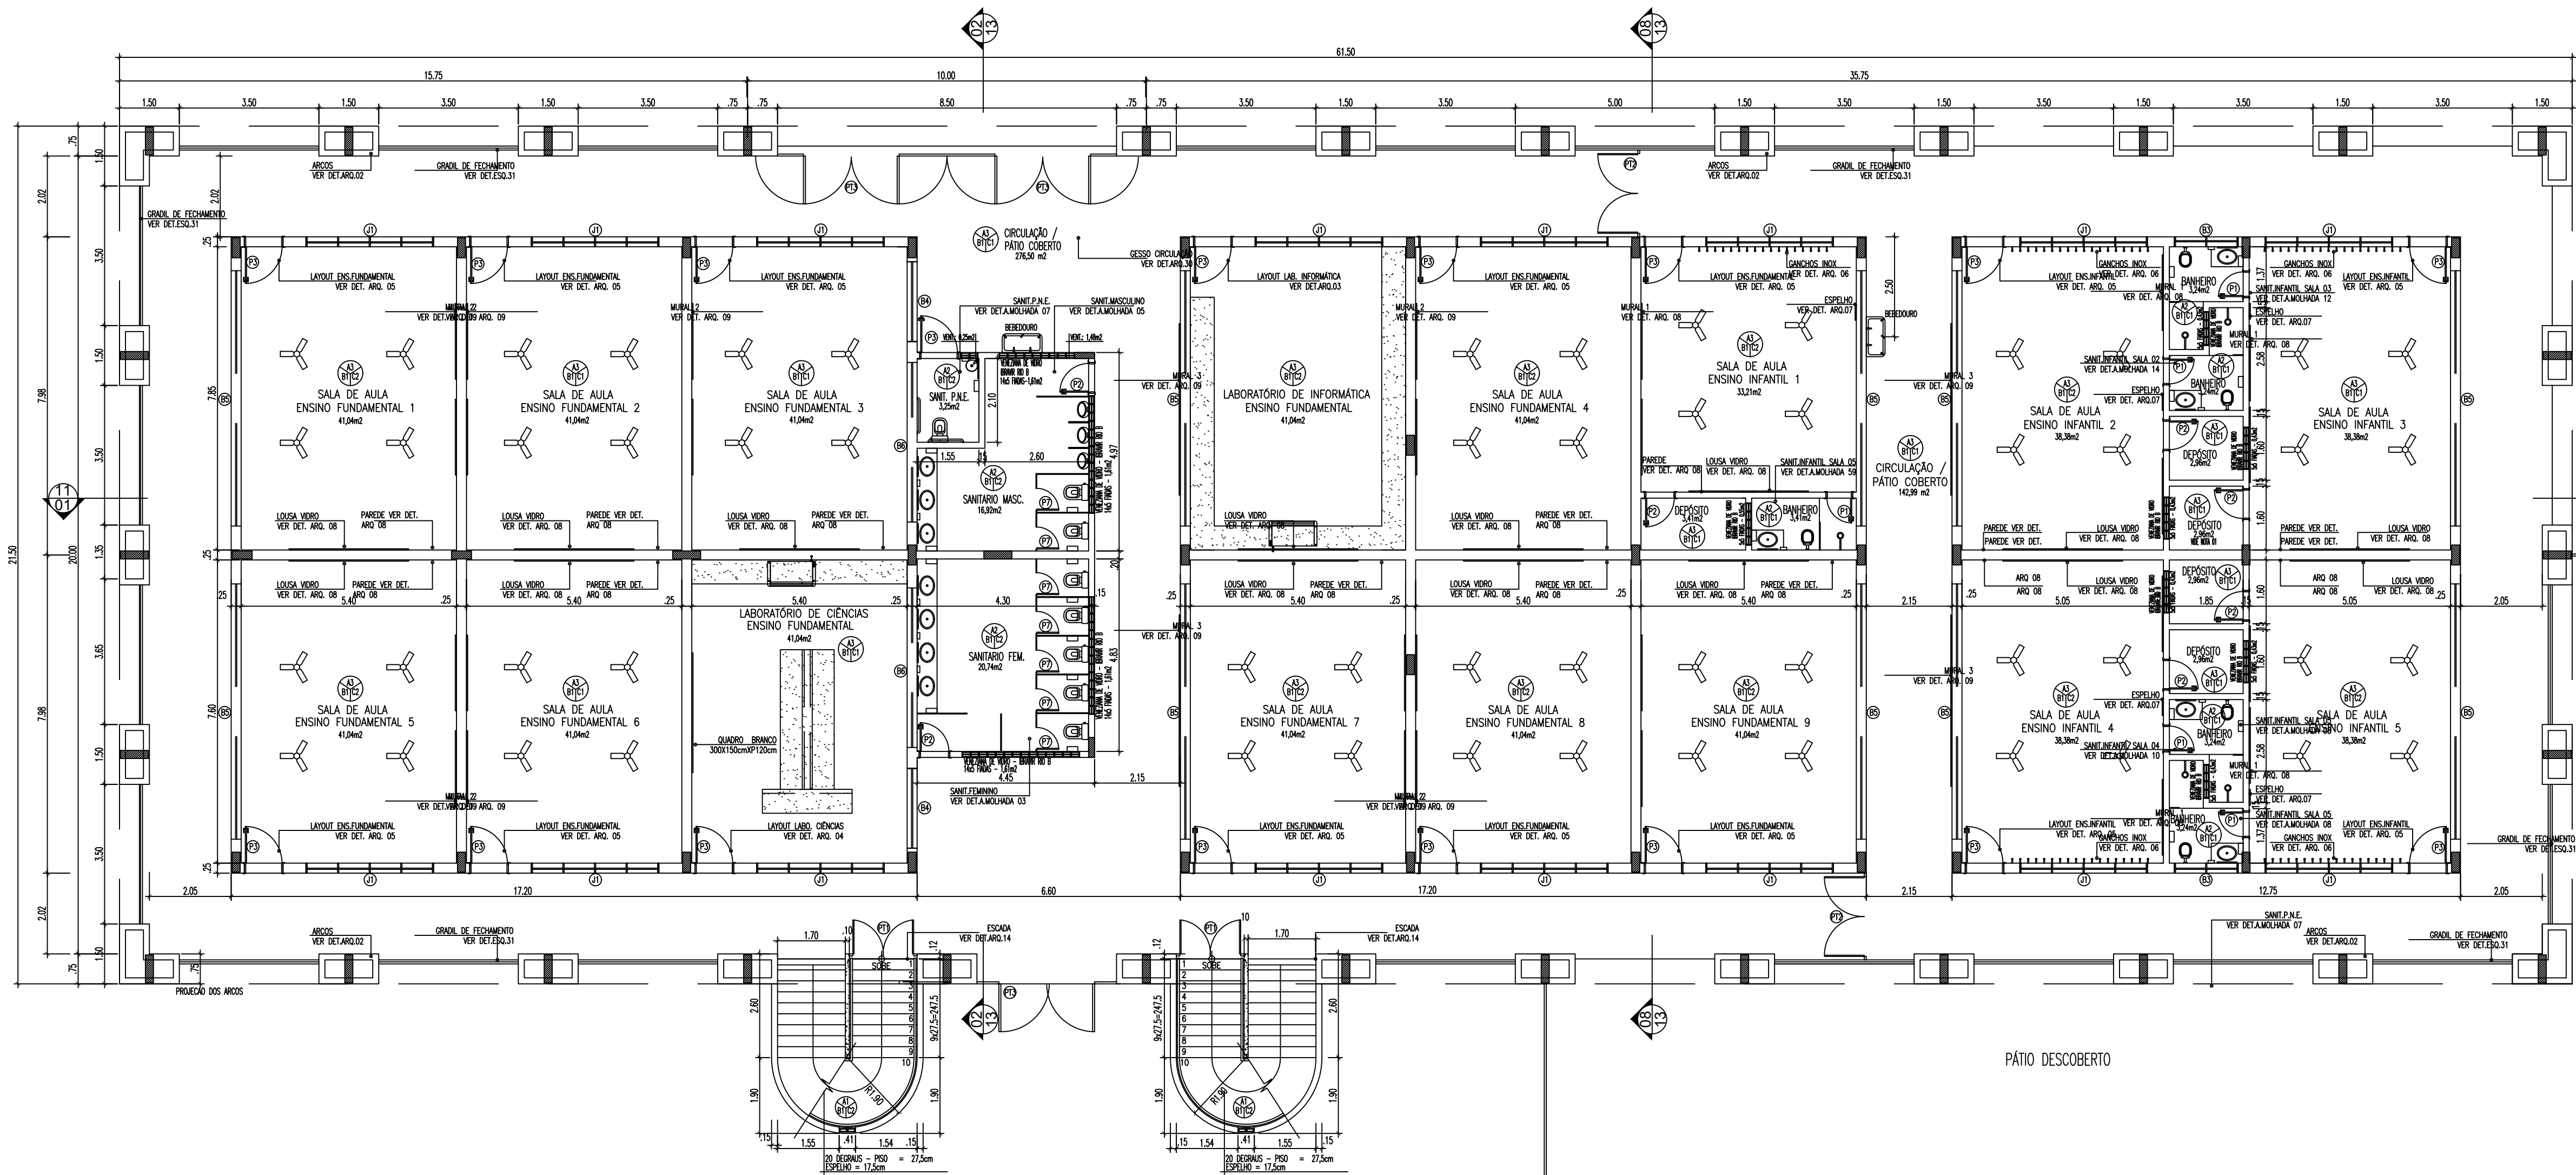

BLOCO II – AUDITÓRIO/ESCOLA
ÁREA CONSTRUÍDA – 1.294,15m²
ESCALA 1/100

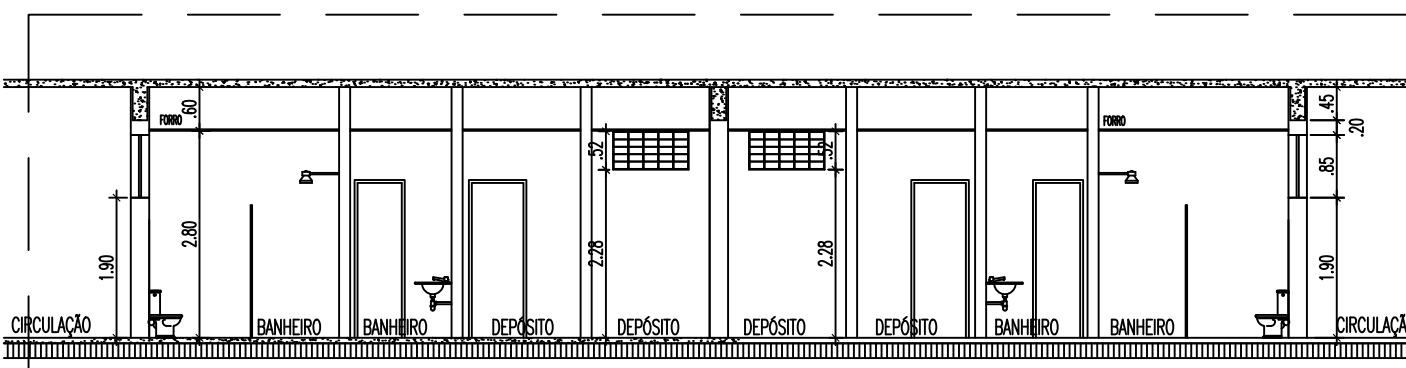

CORTE ESQUEMÁTICO – BANHEIRO INFANTIL
ESCALA 1/100

QUADRO DE ESQUADRIAS																	
LARGURA ALTURA PEITORIL QUANT.				OBSERVAÇÕES				LARGURA ALTURA PEITORIL QUANT.				OBSERVAÇÕES					
JANELAS				PORTAS				PORTÕES									
J1	3,20	1,70	1,10	23	PVC COR LOURO FRELÔ/CORRER	P1	0,60	2,10	—	6	ABRIR 1 FOLHA/ MADEIRA ANGELIM PEDRA	PT1	1,70	1,80	—	02	ACQ. ELETROFUNDIDO NA COR BRANCA - ABRIR - 2 FOLHAS
J2	3,00	1,70	1,10	03	PVC COR LOURO FRELÔ/CORRER	P2	0,70	2,10	—	19	ABRIR 1 FOLHA/ MADEIRA ANGELIM PEDRA	PT2	2,00	1,80	—	02	ACQ. ELETROFUNDIDO NA COR BRANCA - ABRIR - 2 FOLHAS
J3	2,80	1,55	1,10	14	PVC COR LOURO FRELÔ/CORRER	P3	0,90	2,10	—	56	ABRIR 1 FOLHA/ MADEIRA ANGELIM PEDRA	PT3	2,40	1,80	—	02	ACQ. ELETROFUNDIDO NA COR BRANCA - ABRIR - 2 FOLHAS
J4	1,60	1,70	1,10	11	PVC COR LOURO FRELÔ/CORRER	P4	0,90	2,10	—	8	ABRIR 1 FOLHA/ MADEIRA ANGELIM PEDRA C/ VISOR VIDRO	VIDROS					
						P5	0,90	2,10	—	2	ABRIR 1 FOLHA/ MADEIRA ANGELIM PEDRA C/ VENEZIANA						
						P6	0,70	2,10	—	2	ABRIR 1 FOLHA/ MADEIRA ANGELIM PEDRA C/ VENEZIANA						
						P7	0,55	1,80	—	27	ABRIR 1 FOLHA/ VENEZIANA DE ALUMINIO						
						P8	1,60	2,40	—	02	ABRIR 2 FOLHAS/ MADEIRA ANGELIM PEDRA						
						P9	1,60	2,80	—	01	ABRIR 2 FOLHAS/ VIDRO TEMPERADO INCOLOR	V1	2,00	0,50	1,80	01	ALUMINIO/ VIDRO - CORRER / 4 FOLHAS
B1	0,70	0,85	1,95	02	PVC COR LOURO FRELÔ/VIDRO C/VENEZIANA	P10	0,90	2,10	—	01	CORRER 1 FOLHA/ MADEIRA ANGELIM PEDRA	V2	2,48	1,05	1,10	—	VIDRO TEMPERADO FIXO
B2	0,80	0,85	1,95	10	PVC COR LOURO FRELÔ/VIDRO C/VENEZIANA	P11	0,70	2,10	—	01	ABRIR 1 FOLHA/ VIDRO TEMPERADO INCOLOR	V3	3,27	1,05	1,10	—	VIDRO TEMPERADO PIVOTANTE
B3	1,60	0,85	1,95	12	PVC COR LOURO FRELÔ/VIDRO C/VENEZIANA	P12	0,90	2,10	—	01	ABRIR 1 FOLHA/ VIDRO TEMPERADO INCOLOR	GRADIL					
B4	2,00	0,85	1,95	02	PVC COR LOURO FRELÔ/VIDRO C/VENEZIANA	P13	0,90	2,10	—	04	ABRIR 1 FOLHA/ VER DETALHAMENTO DE ESQUADRIA						
B5	6,40	0,85	1,95	10	PVC COR LOURO FRELÔ/VIDRO C/VENEZIANA	P14	0,70	2,10	—	01	ABRIR 2 FOLHAS/ VIDRO TEMPERADO INCOLOR						
B6	4,00	0,40	2,45	02	PVC COR LOURO FRELÔ/VENEZIANA												

PROJETOS

UNIDADE: CENTRO DE ATIVIDADES DE LINHARES - CAL



CNPJ: 05.305.785/0002-05

AVENIDA AUGUSTO CALMON, Nº 1907 – BAIRRO COLINA - LINHARES/ES


CEP.: 29.900-060

TEL.: (27) 3264-3023/3844

1. PLANTA BAIXA 1 PAV
2. PLANTA BAIXA TERREO

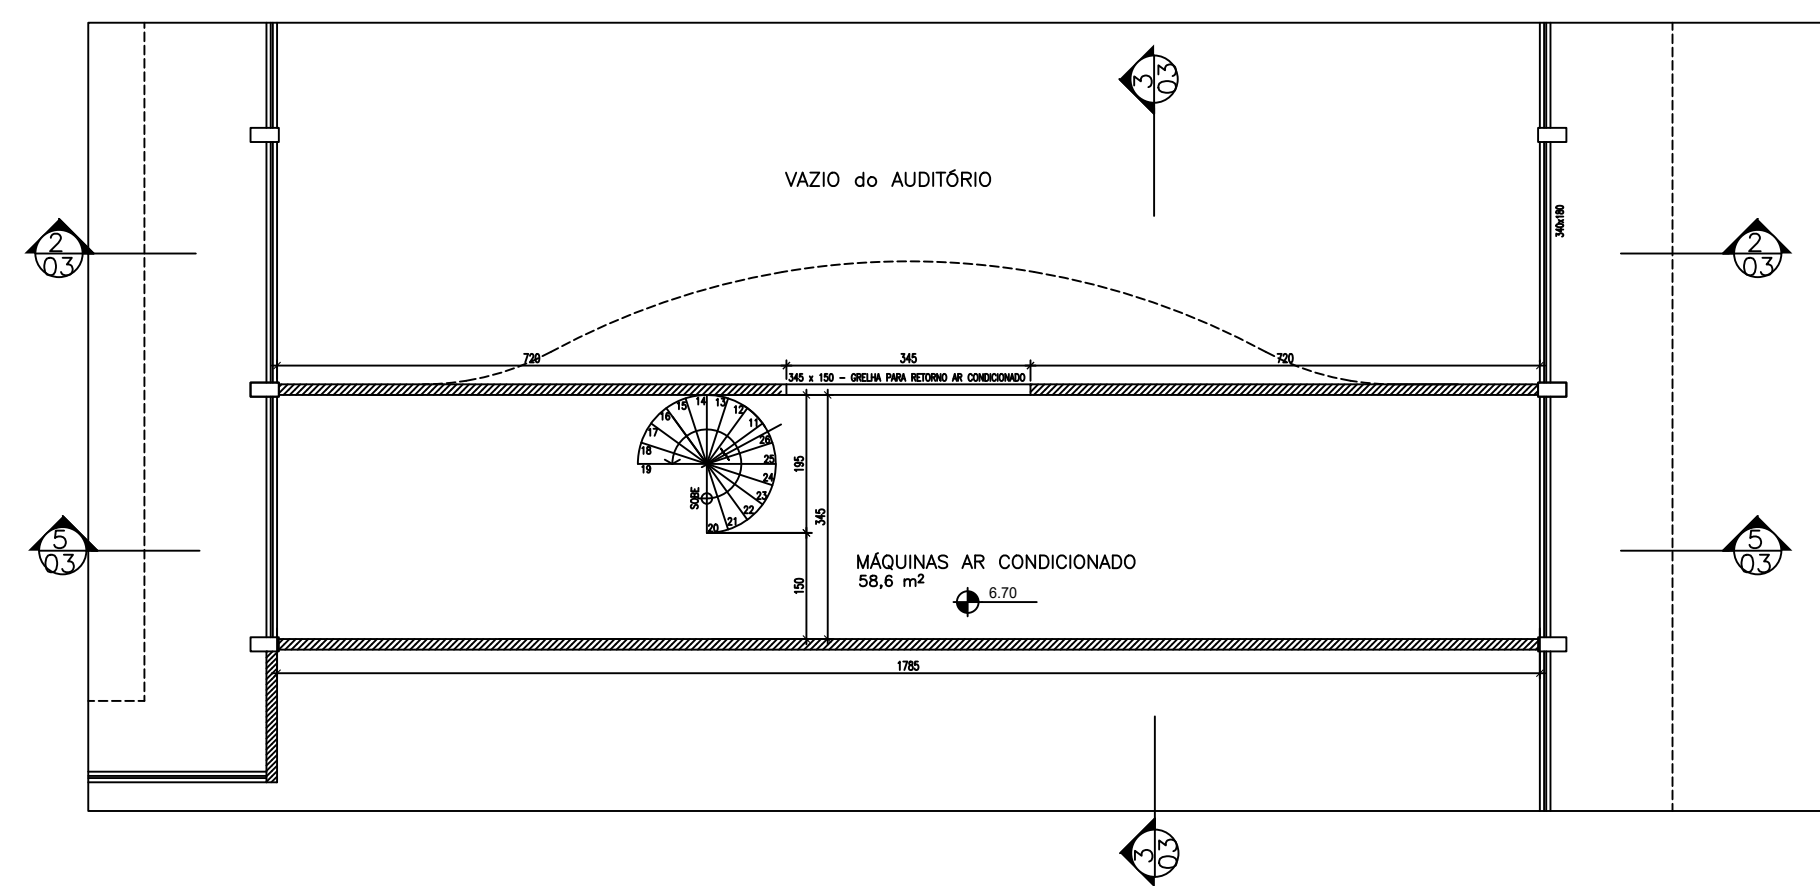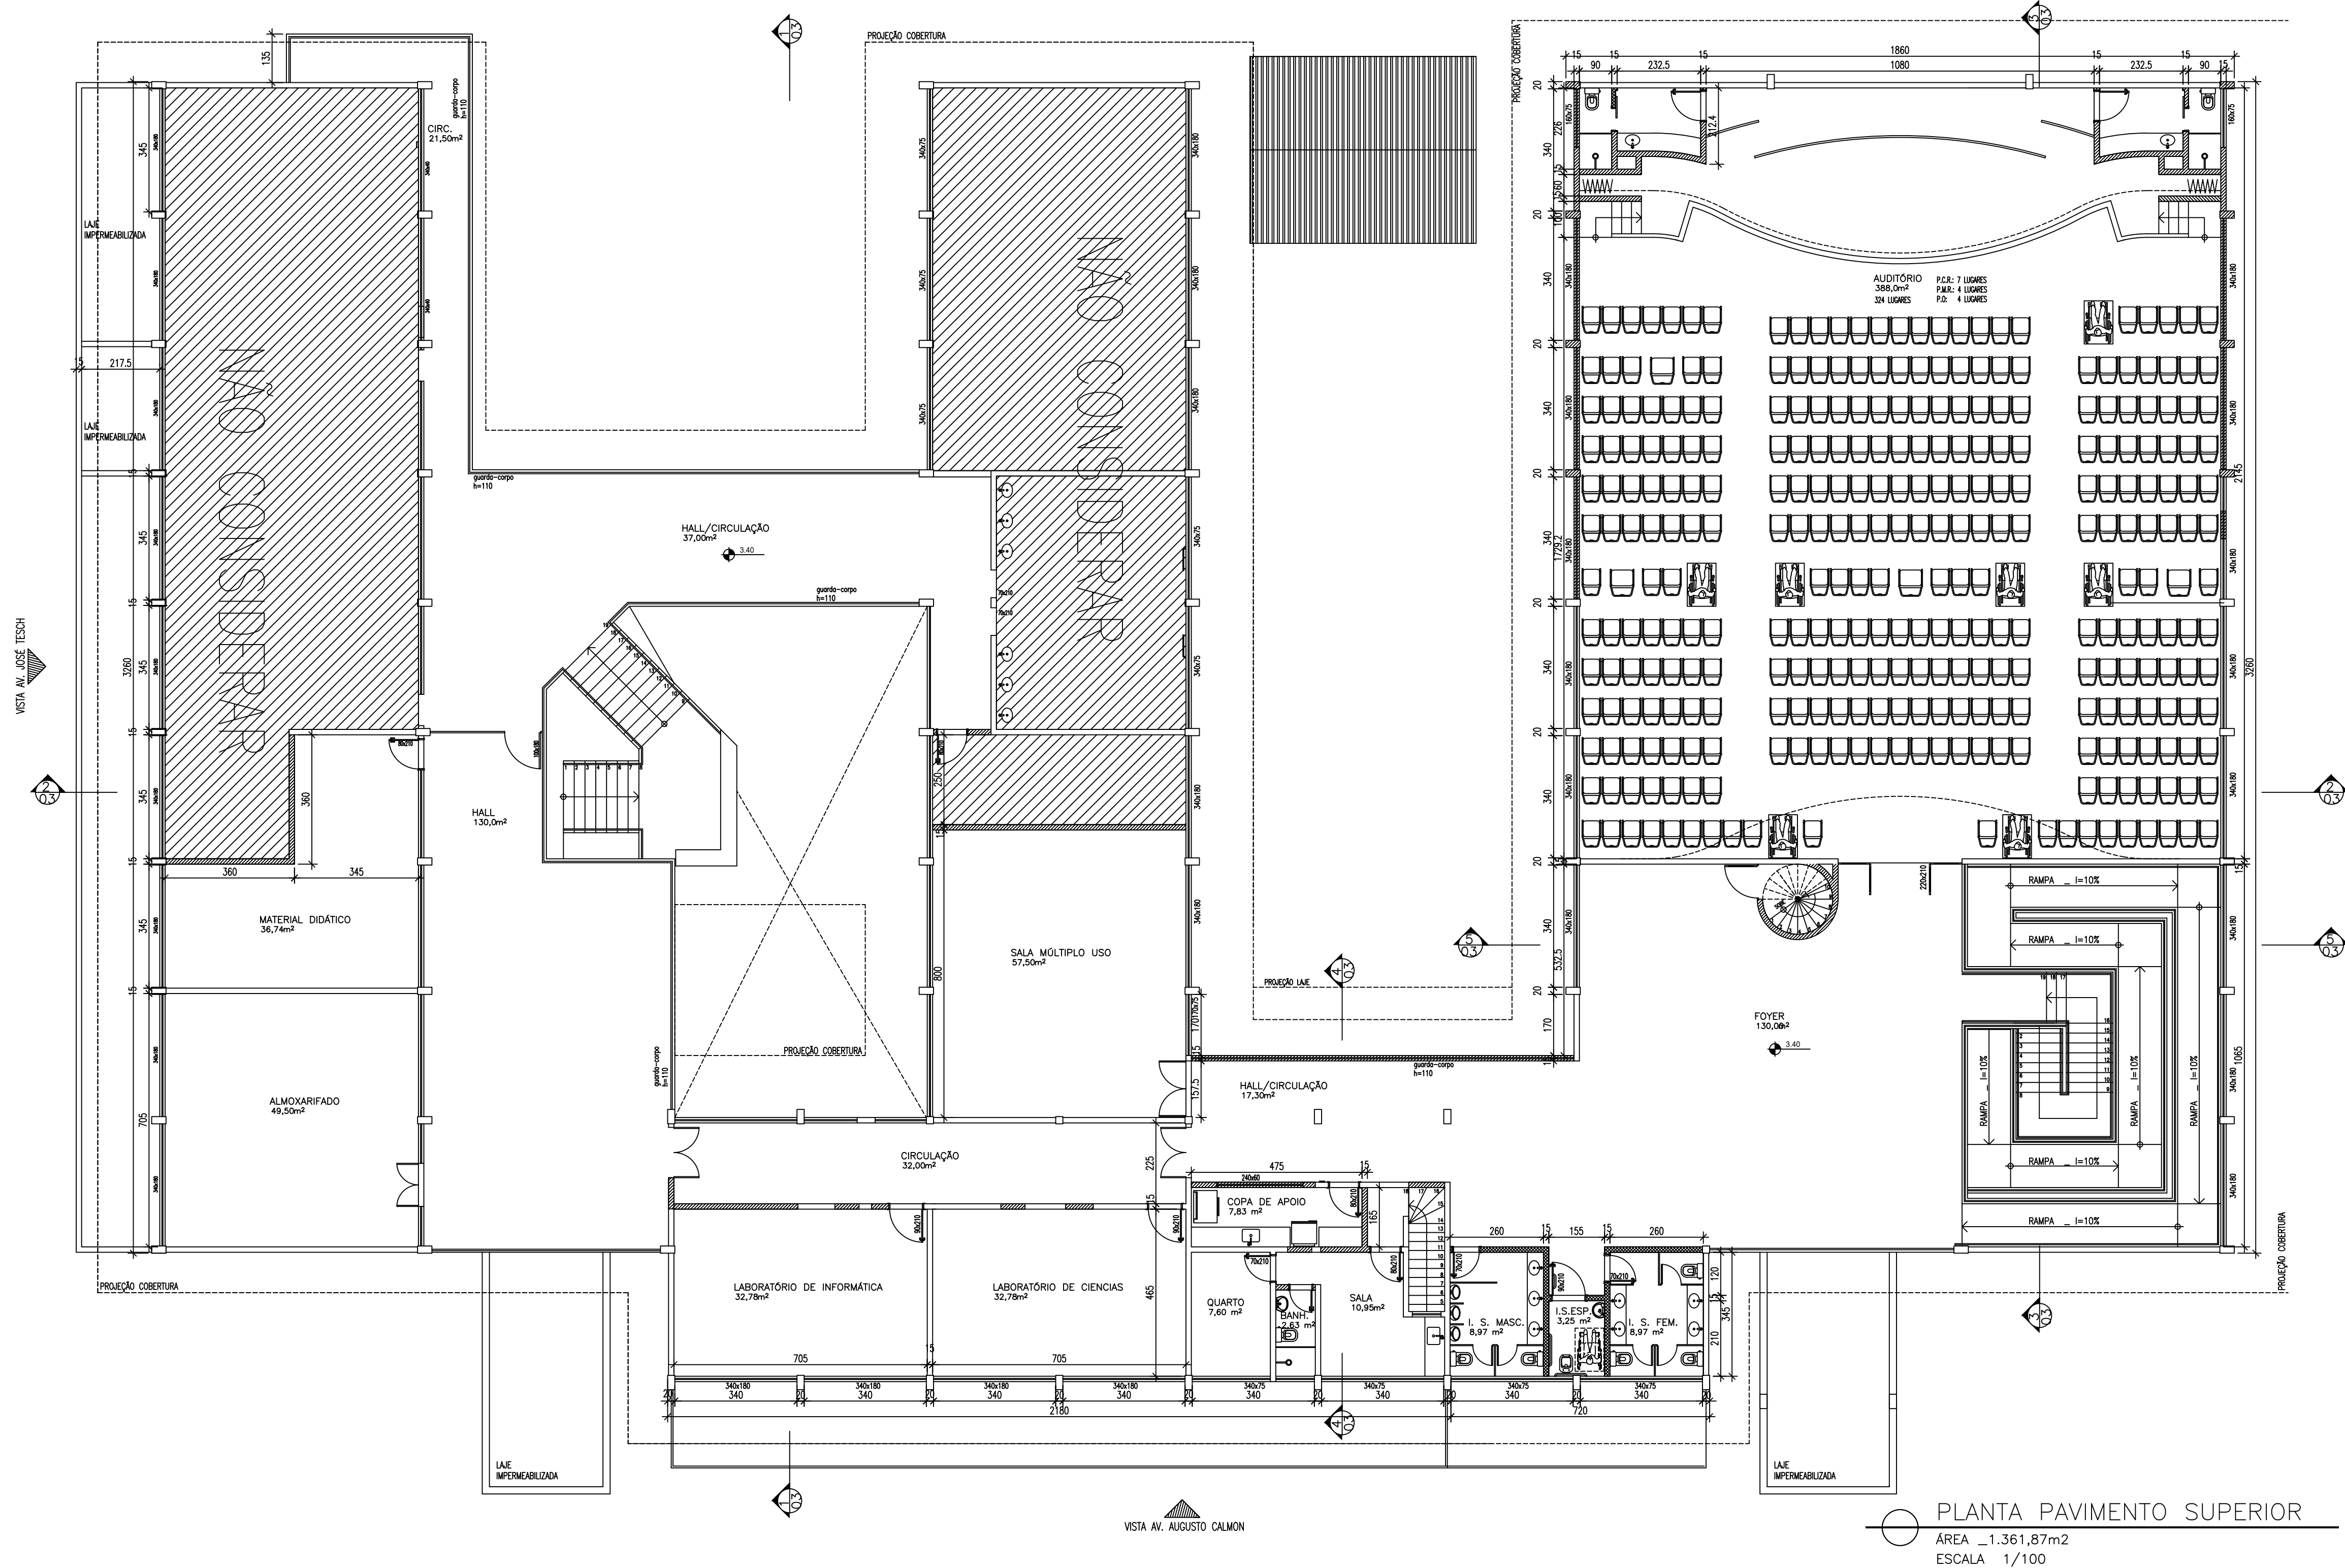

CONVENÇÕES	
	ALVENARIA EXISTENTE/REGULARIZADA
	ALVENARIA A CONSTRUIR
	ALVENARIA A DEMOLIR

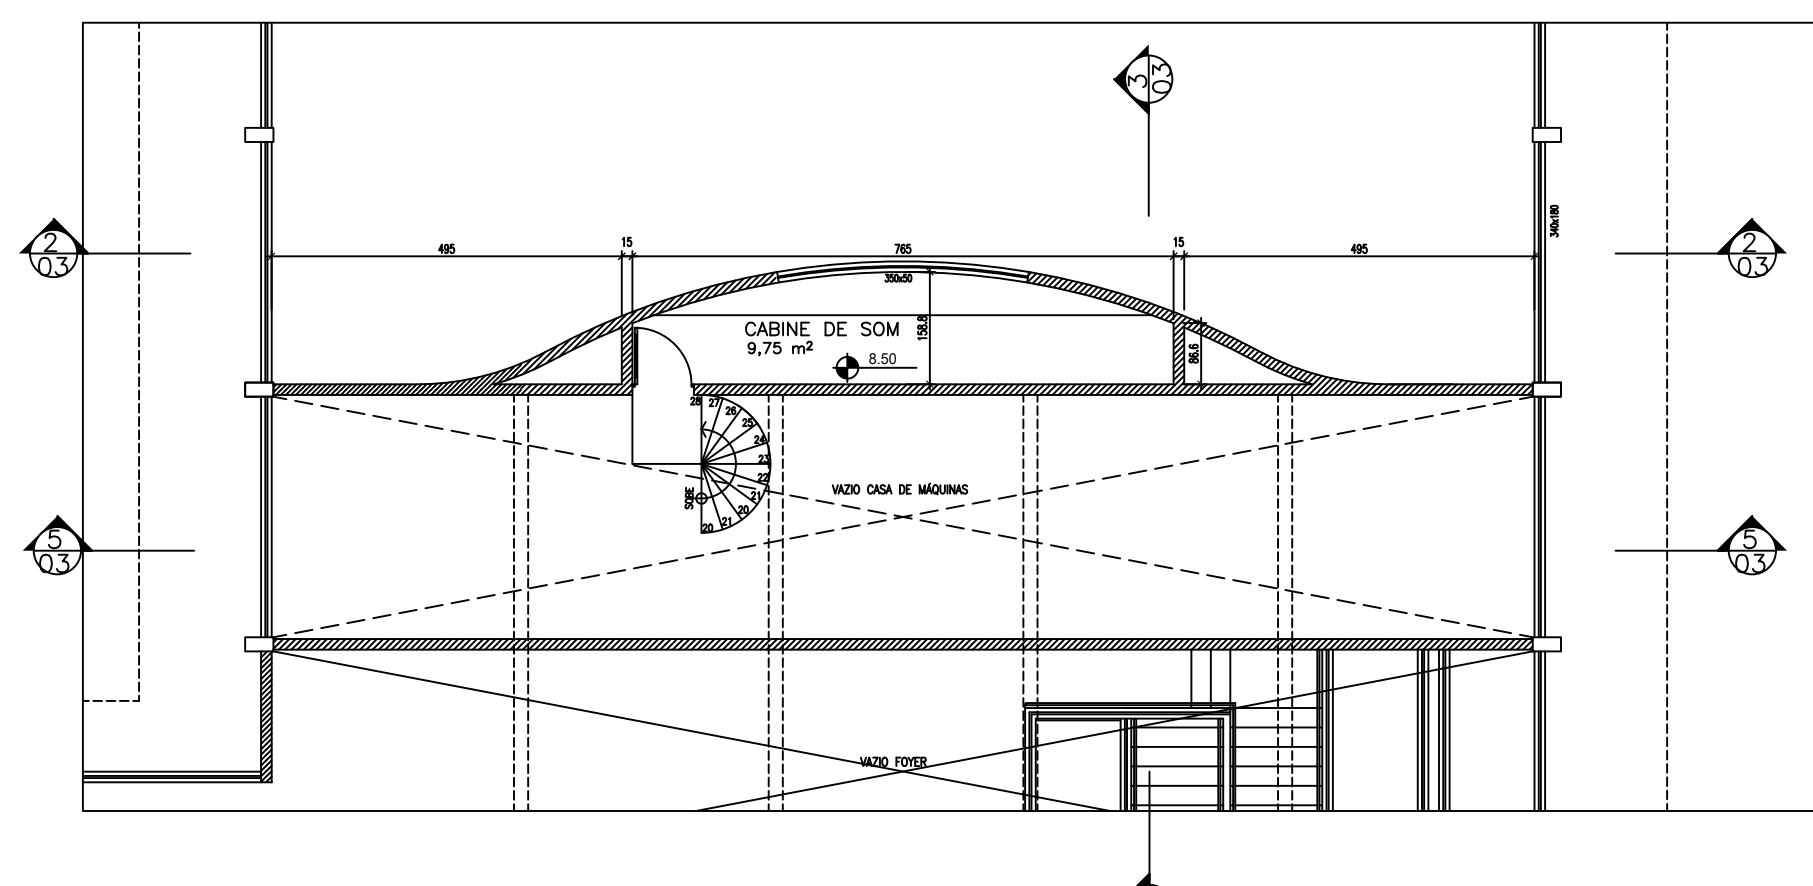

medeiros & soares
 arquitetura e estrutura

SESC SERVIÇO SOCIAL DO COMÉRCIO - AR/ES
 CENTRO DE ATIVIDADES DE LINHARES

projeto de arquitetura _ reforma e regularização
edificação uso institucional local

ENIO DE MEDEIROS MARQUES
 MARIA LUIZA DE SOUZA SOARES

ENGENHEIRO ARQUITETO - 8437-D/MG
 ARQUITETA - 3256-D/ES

RESPONSÁVEL TÉCNICO OBRA
 AURELIANO CAPANEMA-crea 034335/D-MG visto 970383


SESC - SERVIÇO SOCIAL DO COMÉRCIO
 AVENIDA AUGUSTO CALMON, nº 1.907 QUADRA 75A
 CENTRO - LINHARES / ES

DATA REV. JAN./2012
 2 DEZEMBRO/2011


INDICADAS
 FOLHA

TÍTULO
 PLANTAS 2ª PAVIMENTO /CABINE DE SOM E AR CONDICIONADO


02/04

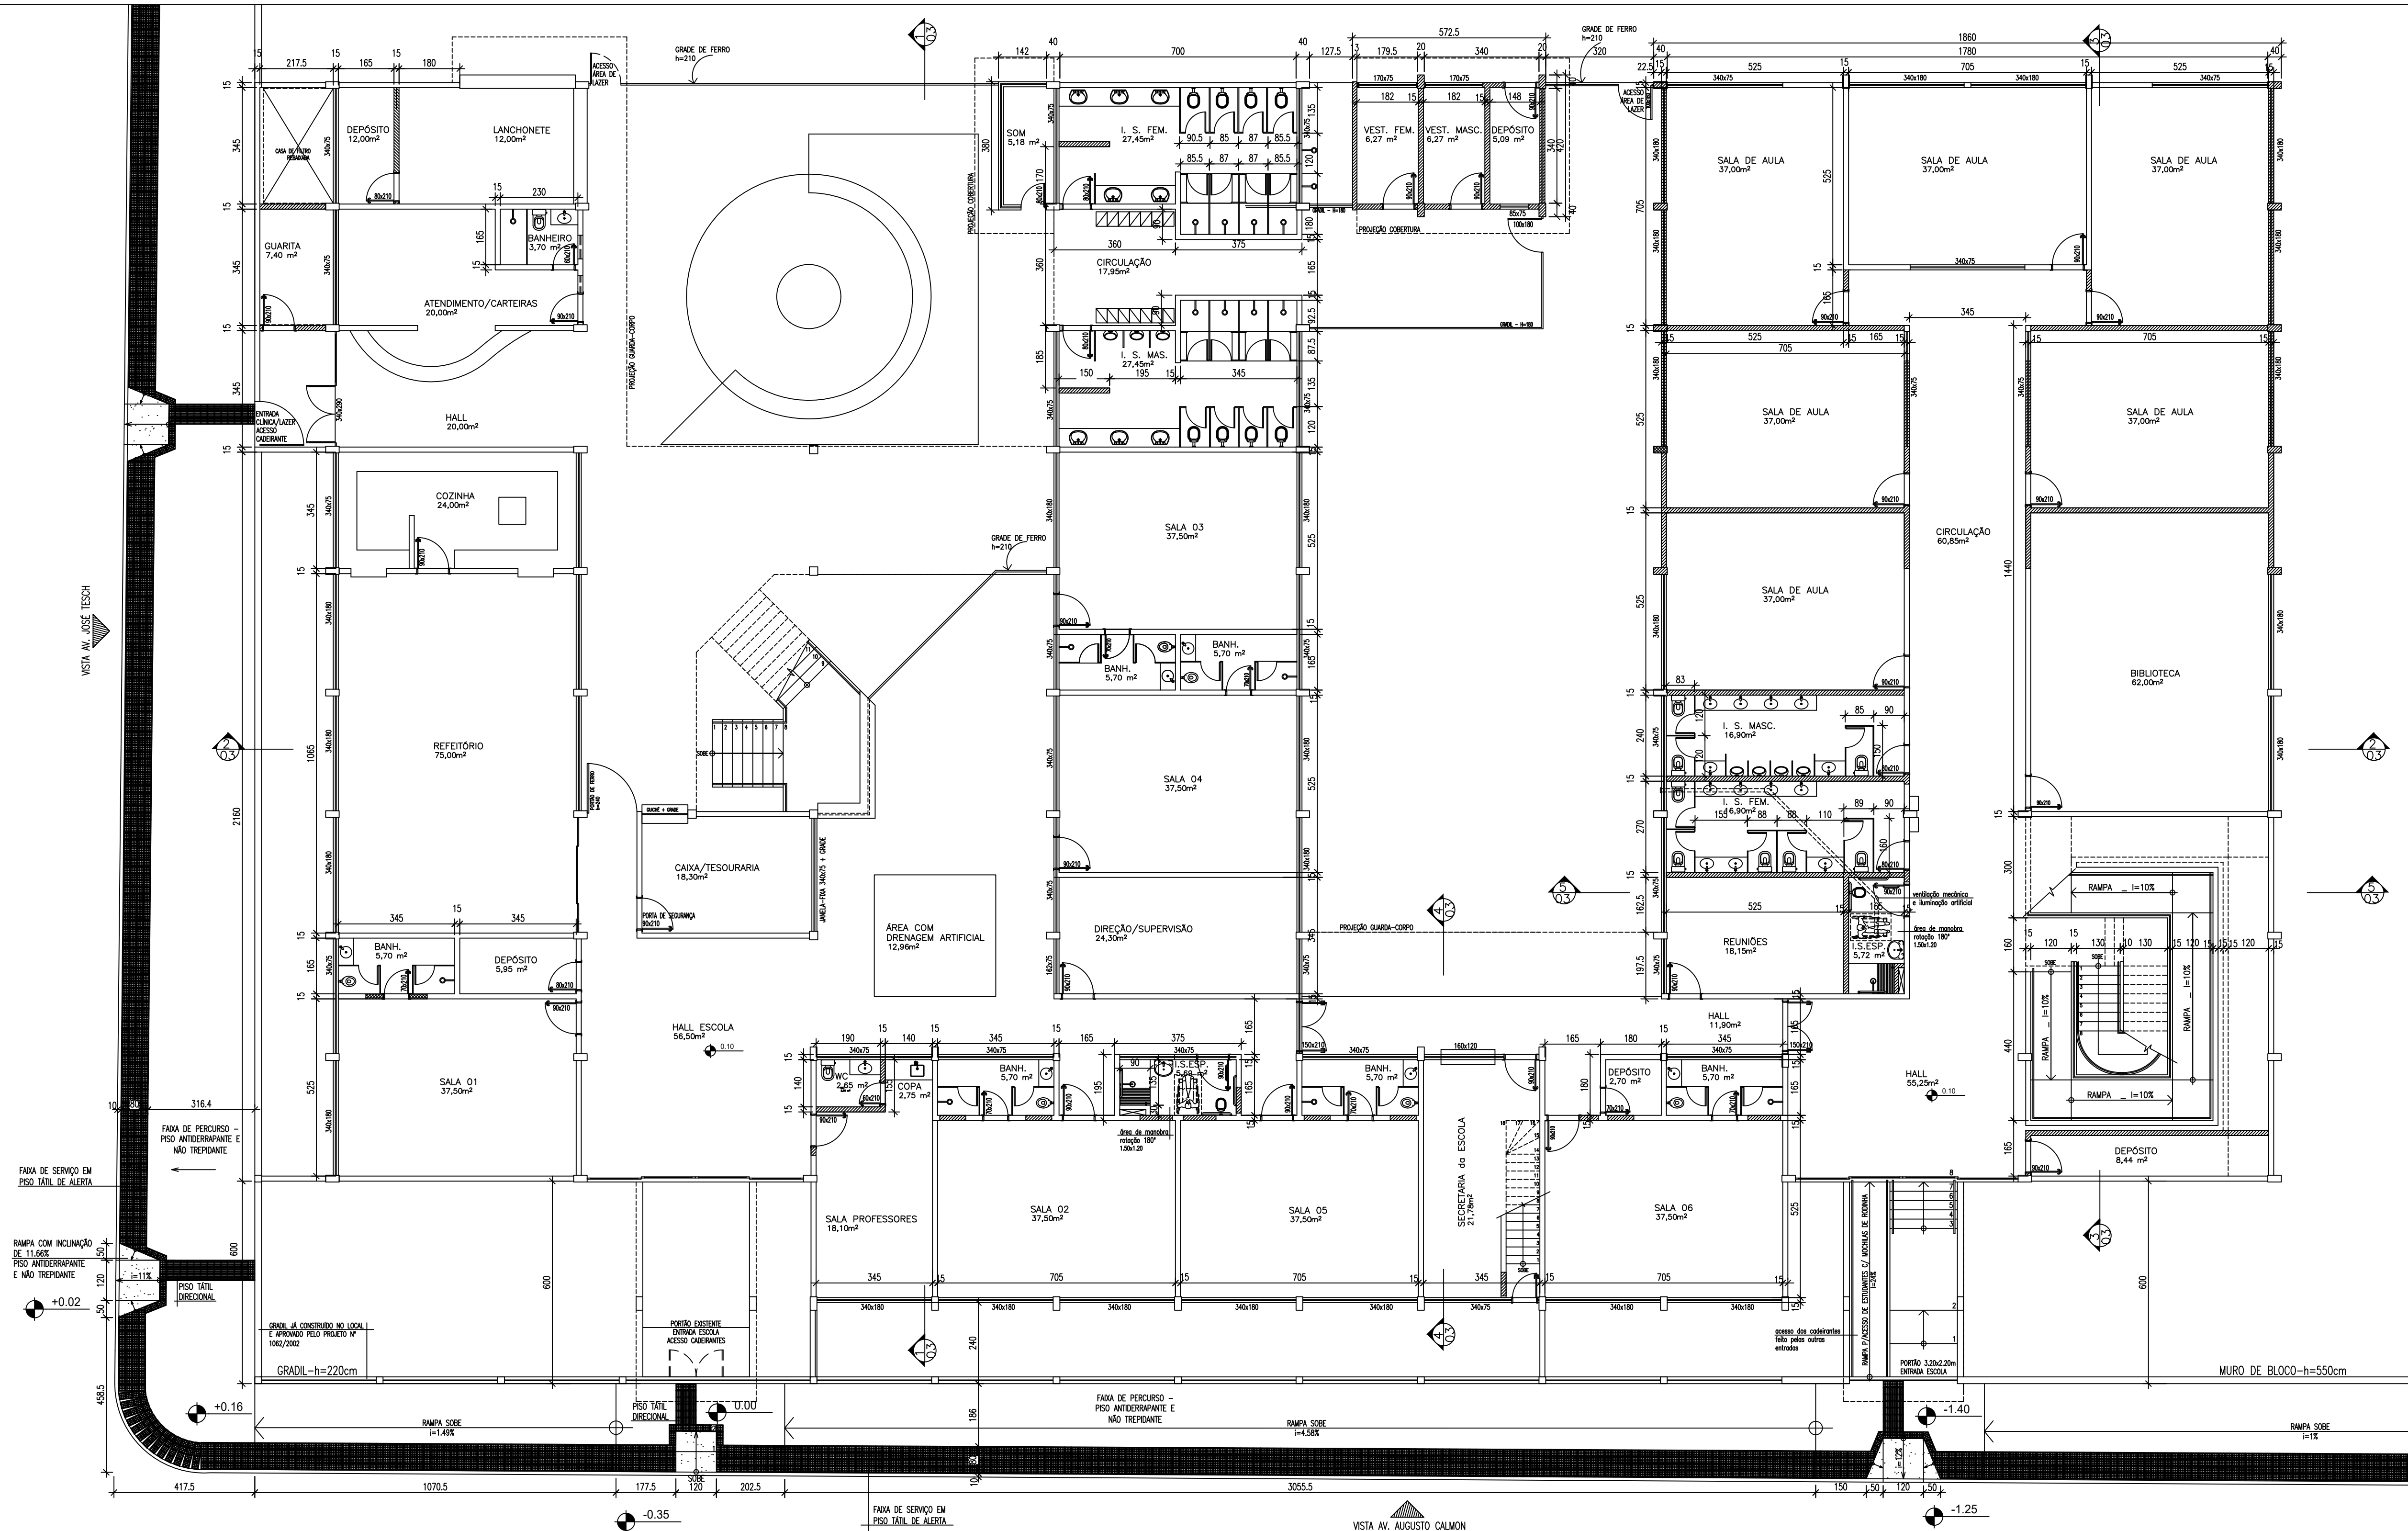

PLANTA PAVIMENTO TÉRREO
ÁREA TOTAL CONSTRUÍDA 1.541,94m²
ESCALA 1/100

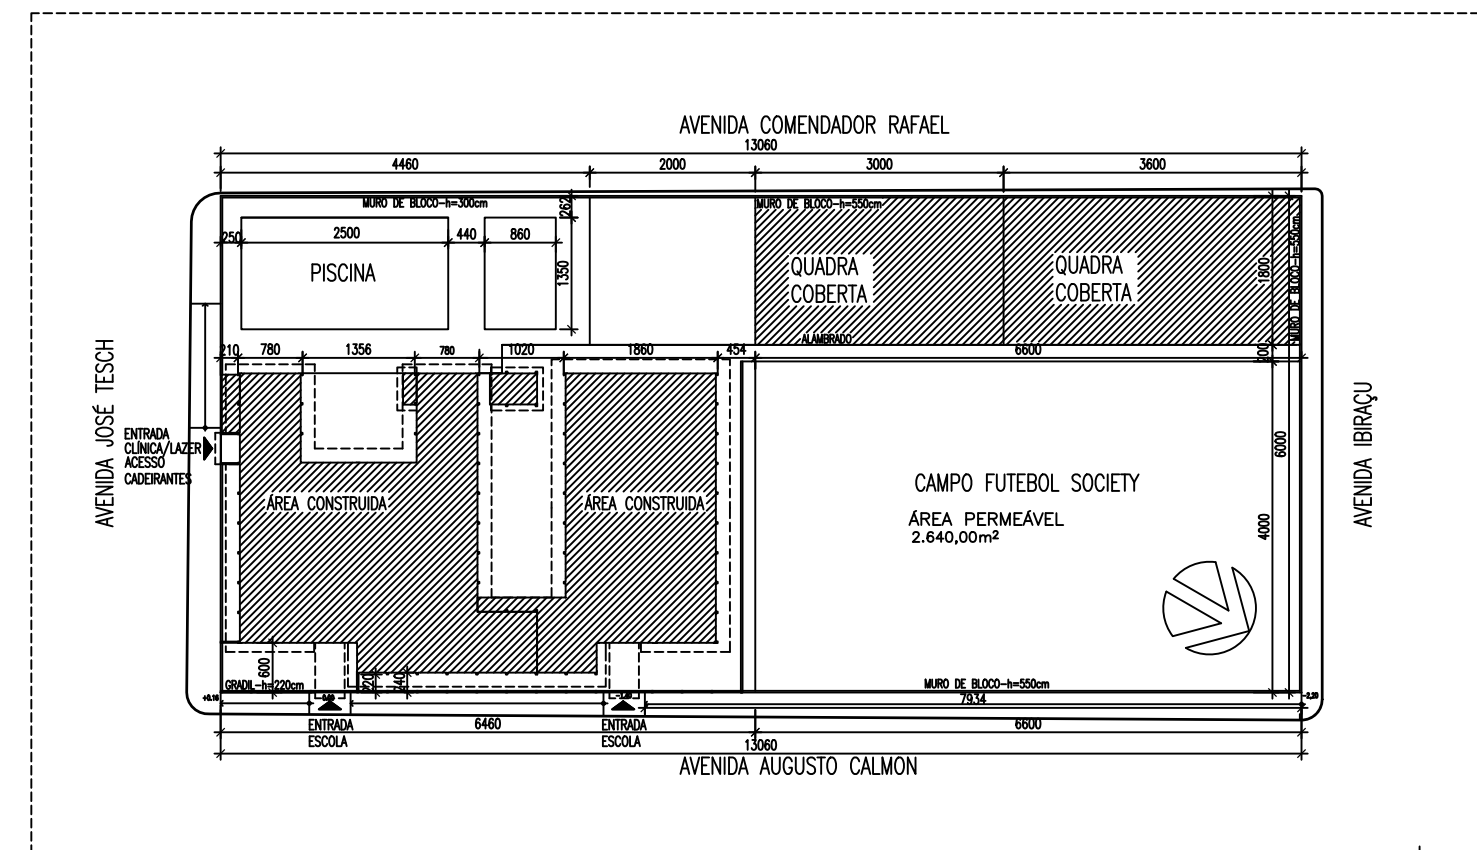

PLANTA DE LOCALIZAÇÃO
ESCALA 1/750

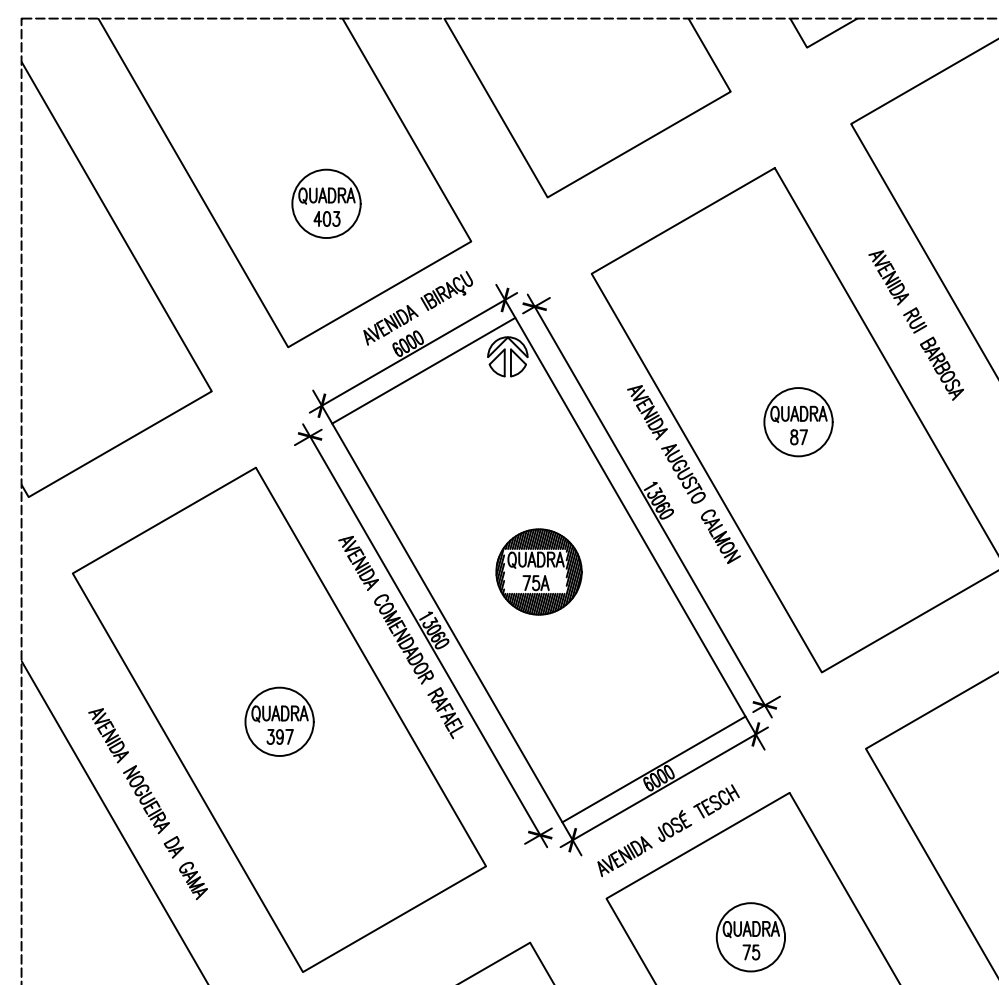

PLANTA DE SITUAÇÃO
ESCALA 1/2000

QUADRO DE ÁREAS

CONSTRUÍDA E APROVADA CONFORME PROCESSO nº 2277/1986	ÁREA COBERTA	2.688,00 m ²	
	ÁREA DESCOBERTA	437,50 m ²	
	ÁREA TOTAL CONSTRUÍDA	3.125,50 m ²	
CONSTRUÍDA E APROVADA CONFORME PROCESSO nº 1062/2002	ÁREA TOTAL ACRESCIMO (COBERTA)	1.288,50 m ²	
	ÁREA TOTAL CONSTRUÍDA	4.414,00 m ²	
REGULARIZAÇÃO E REFORMA	ÁREA DECRESCIMO (COBERTA)	109,64 m ²	
	ÁREA ACRESCIMO (COBERTA)	53,69 m ²	
	ÁREA TOTAL DECRESCIMO (COBERTA)	-55,95 m ²	
ÁREA TOTAL CONSTRUÍDA	ÁREA COBERTA	3.920,55 m ²	
	ÁREA DESCOBERTA	437,50 m ²	
	ÁREA TOTAL - COBERTA + DESCOBERTA	4.358,05 m ²	
ÁREA DO TERRENO		7.836,00 m ²	
TAXA DE OCUPAÇÃO		19,93%	
COEFICIENTE DE APROVEITAMENTO		0,55	
ÁREA PERMEÁVEL		2.640,00 m ²	
TAXA DE PERMEABILIDADE		34%	

CONVENÇÕES

—	ALVENARIA EXISTENTE/REGULARIZADA
—	ALVENARIA A CONSTRUIR
—	ALVENARIA A DEMOLIR

medeiros & soares
arquitetura e estrutura

SESC SERVIÇO SOCIAL DO COMÉRCIO - AR/ES
CENTRO DE ATIVIDADES DE LINHARES

projeto de arquitetura _ reforma e regularização
edificação uso institucional local

ENIO DE MEDEIROS MARQUES
MARIA LUIZA DE SOUZA SOARES

RESPONSÁVEL TÉCNICO OBRA
AURELIANO CAPANEMA - CREA 034335/D-MG visto 91028

PROPRIETÁRIO
SESC - SERVIÇO SOCIAL DO COMÉRCIO

LOCAL
AVENIDA AUGUSTO CALMON, nº 1.907 QUADRA 75A
CENTRO - LINHARES - ES

TÍTULO
PLANTA 1º PAVIMENTO - QUADRO DE ÁREAS
PLANTAS DE LOCALIZAÇÃO E SITUAÇÃO

01/04

PROJETOS

UNIDADE: CENTRO DE ATIVIDADES DE SÃO MATEUS - CASM


CNPJ: 05.305.785/0010-15

RUA CORONEL CONSTANTINO CUNHA, S/Nº - BAIRRO CHÁCARA DO MORRO - SÃO MATEUS/ES


CEP.: 29.930-360

TEL.: (27) 3763-6295


1. PLANTA BAIXA ESCOLA

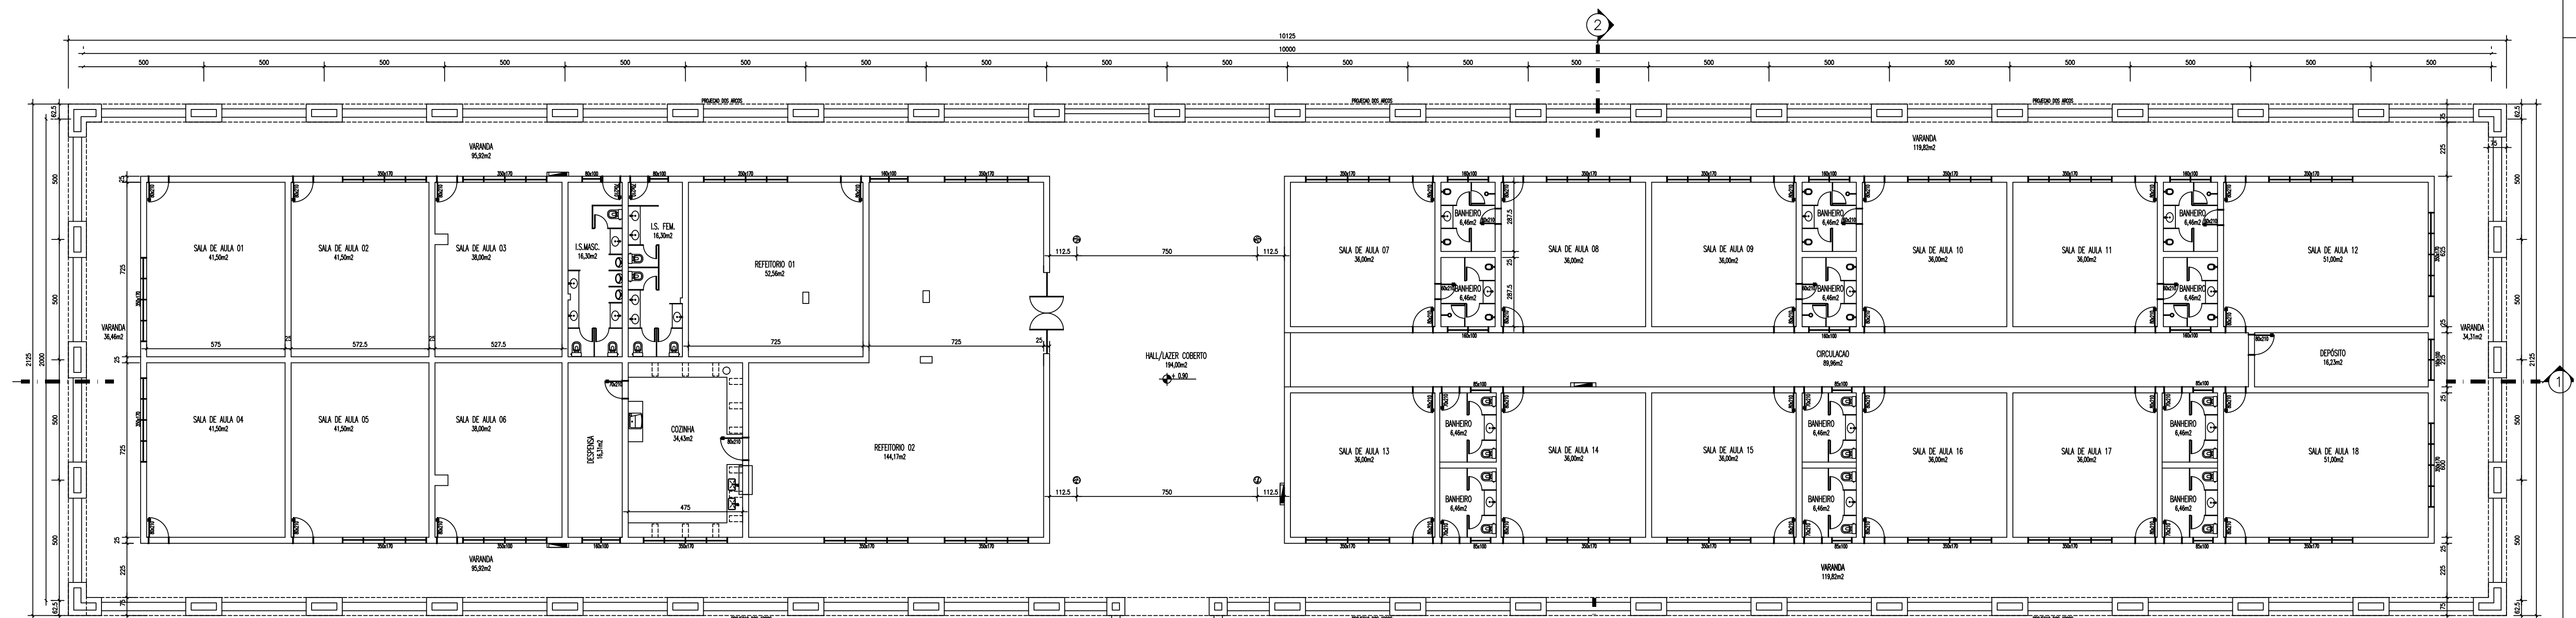


BLOCO 1
PLANTA PAVIMENTO SUPERIOR
 ÁREA - 1.719,48 m²
 ESCALA 1/125

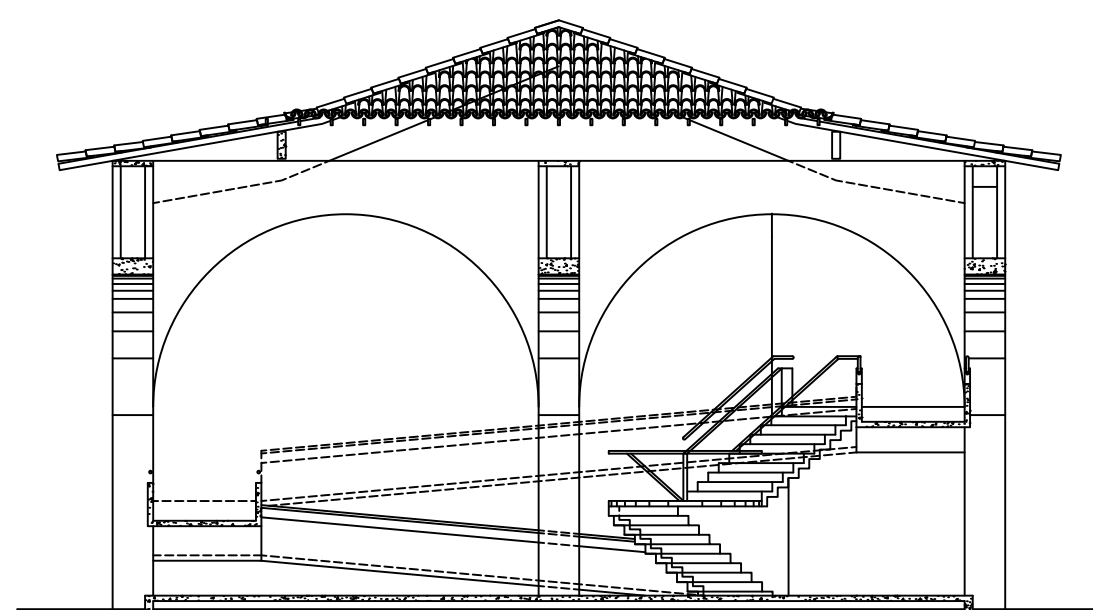

BLOCO ESCADA/RAMPA
CORTE 3
 ESCALA 1/125

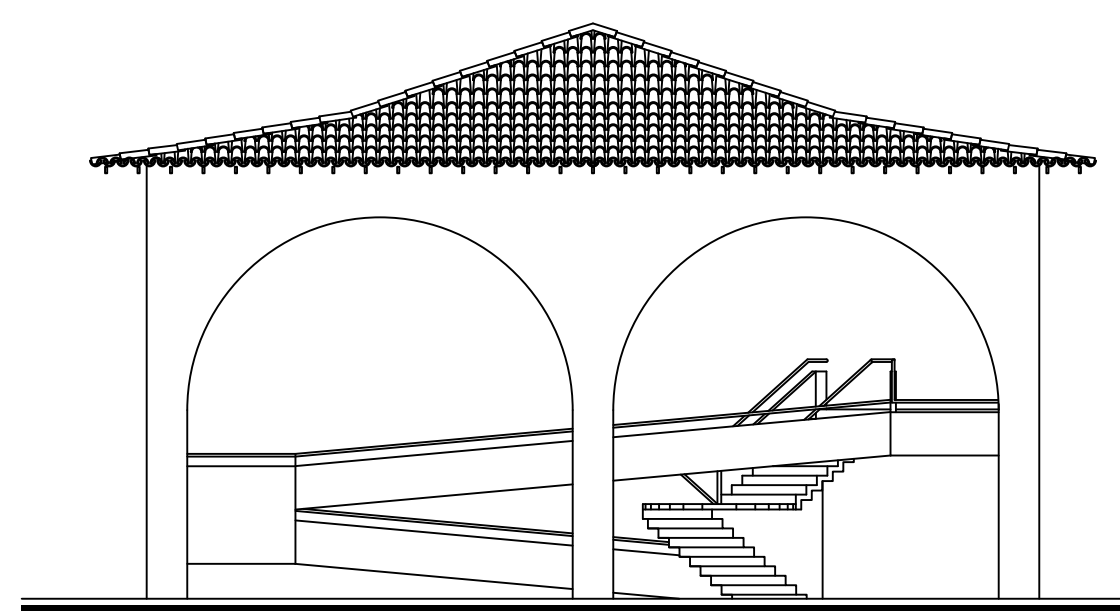

BLOCO ESCADA/RAMPA
VISTA NOROESTE
 ESCALA 1/125

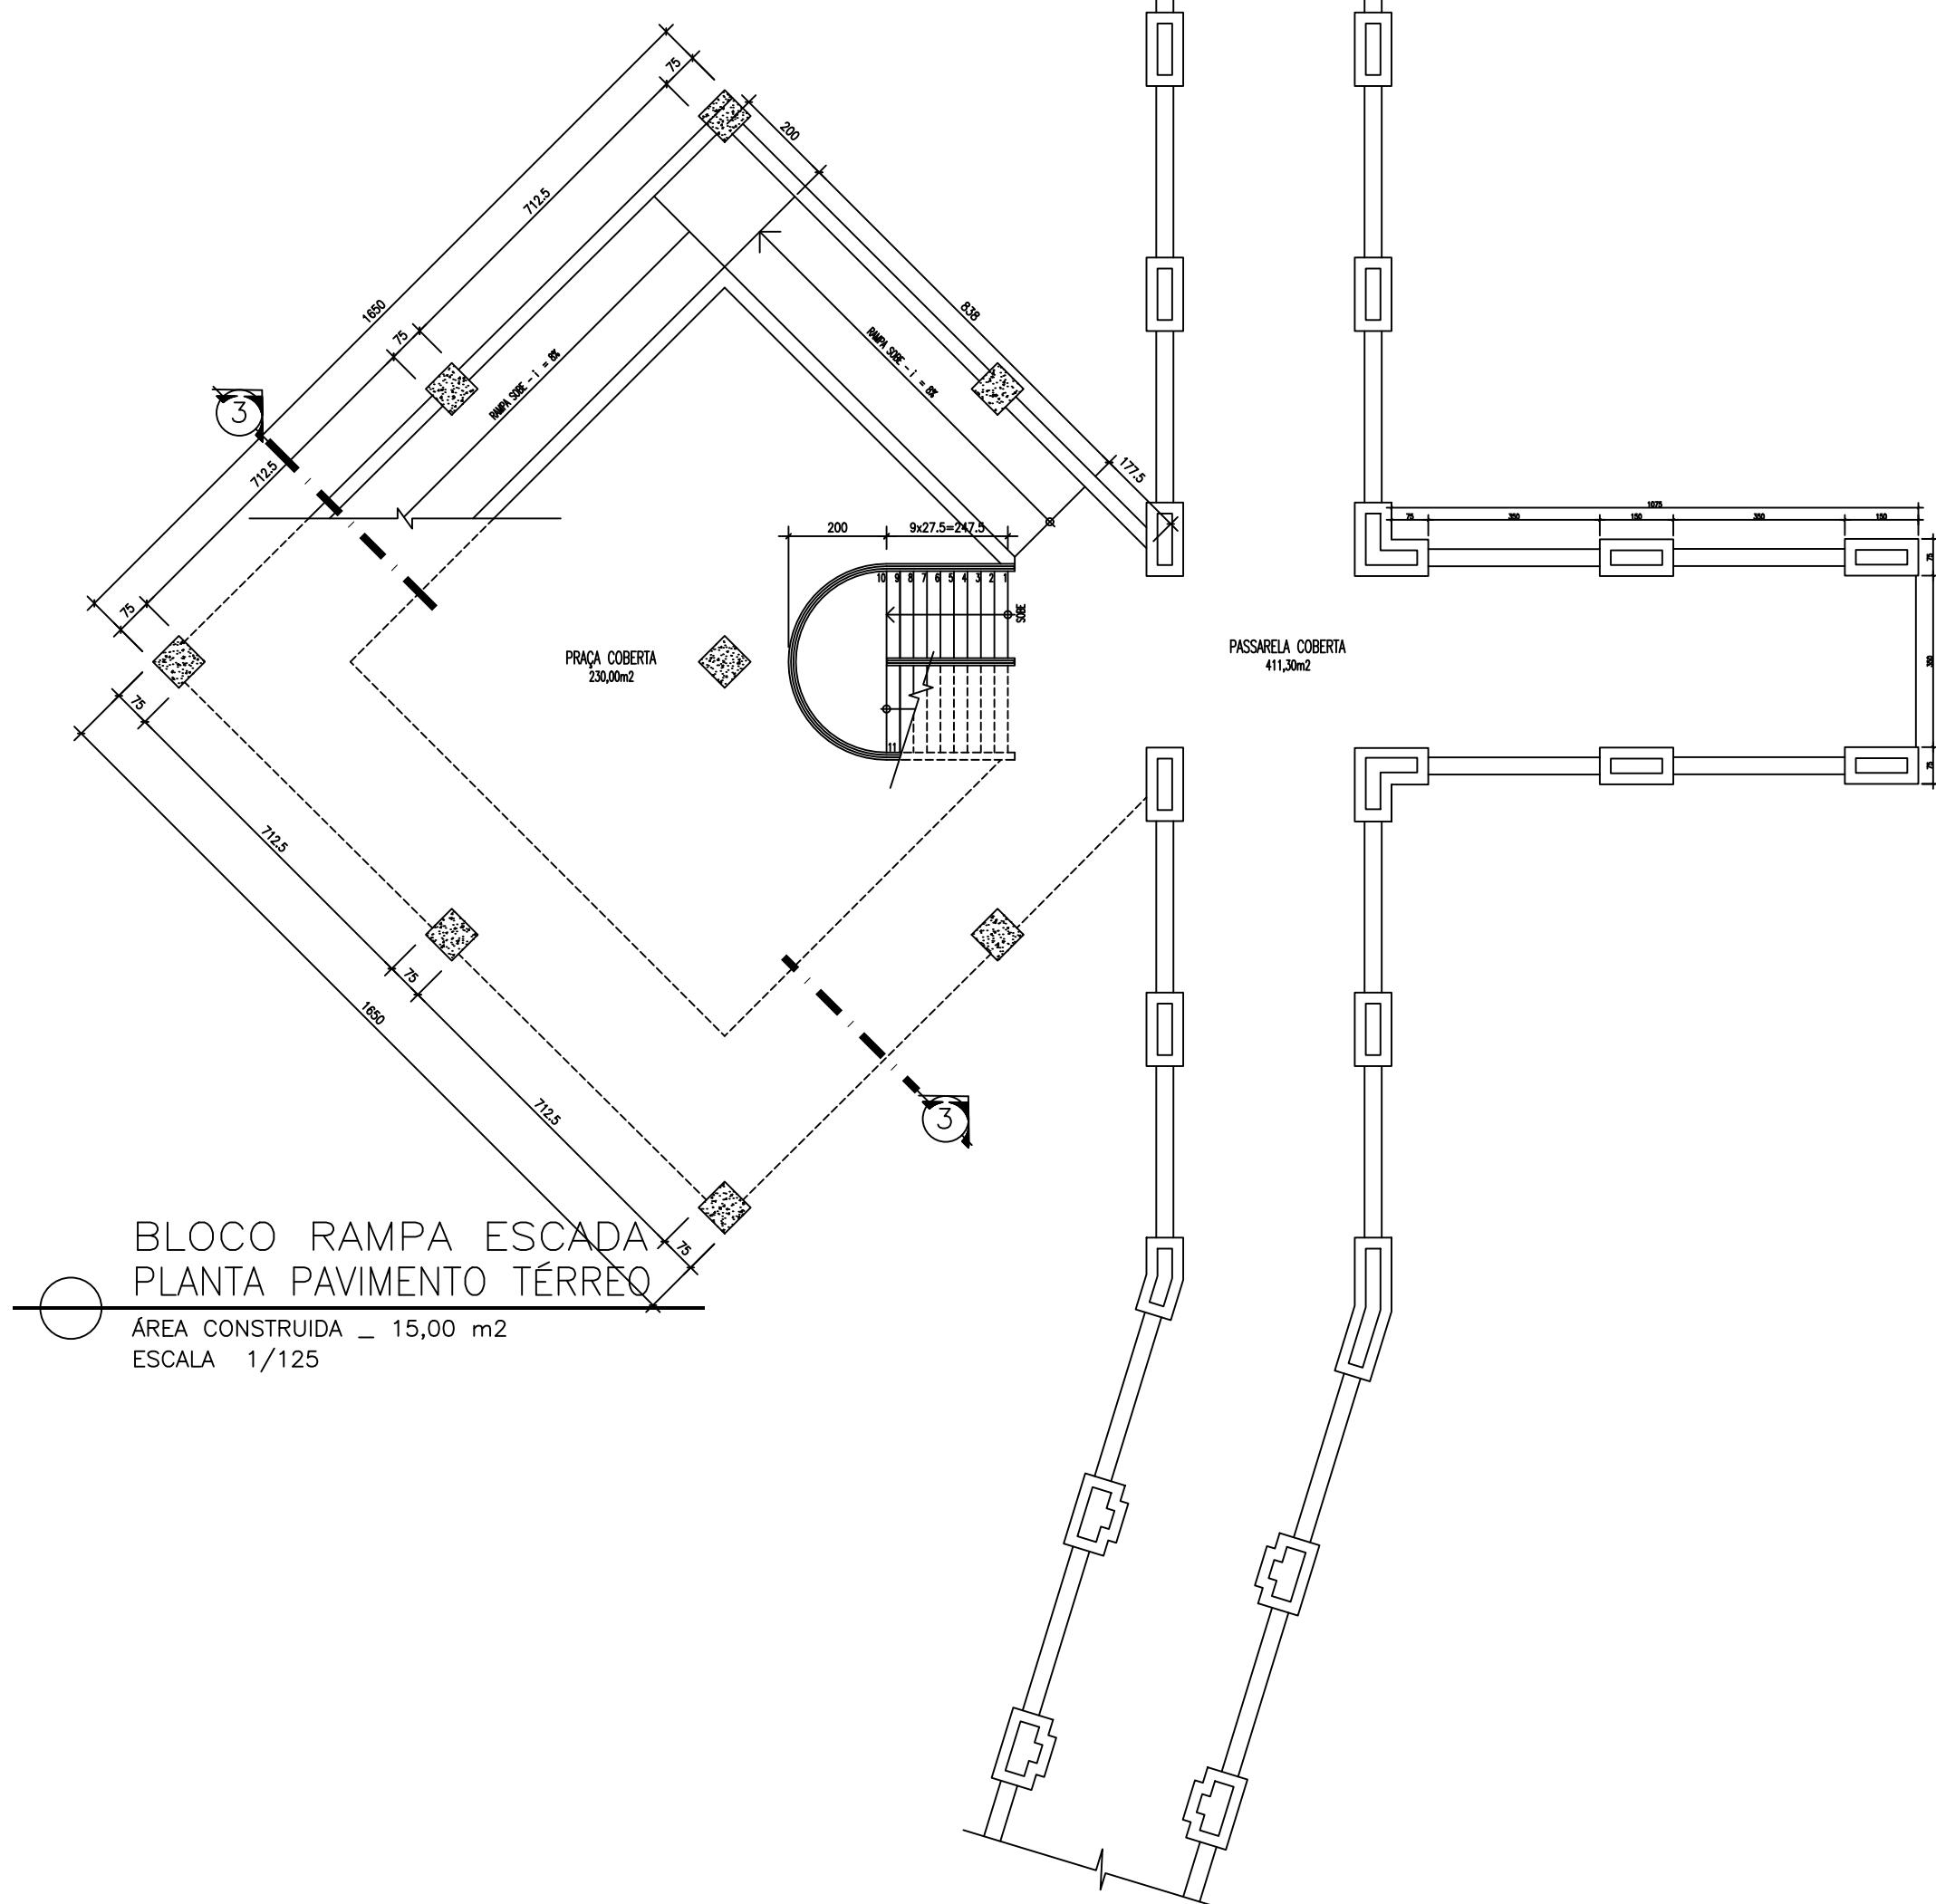

BLOCO RAMPA ESCADA
PLANTA PAVIMENTO TÉRREO
 ÁREA CONSTRUÍDA - 15,00 m²
 ESCALA 1/125

medeiros & soares
 arquitetura e estruturas

SESC SERVIÇO SOCIAL DO COMÉRCIO - AR/ES
 CENTRO DE ATIVIDADES DE SÃO MATEUS

"ASBUILT" PROJETO DE ARQUITETURA - 1º FAS

MARIA LUIZA DE SOUZA SOARES ARQUITETA - 3256-D/ES

LOCAL: RUA CORONEL CONSTANTINO CUNHA, n° 1.738 DATA: ABRIL/2010
 BAIRRO: CHACARA DO MORRO - SÃO MATEUS/ES ESCALA:

PROPRIETÁRIO: SESC - SERVIÇO SOCIAL DO COMÉRCIO INDICADAS: FOLHA: 03/07

TÍTULO: BLOCO 1 - PLANTA PAVIMENTO SUPERIOR
 BLOCO RAMPA/ESCADA - PLANTA PAVIMENTO SUPERIOR / CORTE E VISTA